

mit Erdreich verfüllt

Abbruch

Höhennangaben im neuen System: ...

N 242.75

Kartengrundlage: Bestandsplan der DB AG...

- LA Lastenaufzug
- PA Personenaufzug
- HB Hebebühne
- LR Luftraum
- UZ Unterzug
- S Schacht
- RLT Raumlufttechn. Anlage

Neuplanung und Abbruch ist in Anlage 7.1.5.33 farblich gekennzeichnet!

Planänderung

Stuttgart DBProjekt Stuttgart 21

Umgestaltung des Bahnhotels Stuttgart
 Ausbau- und Neubaustrecke Stuttgart - Augsburg
 Bereich Stuttgart-Westlingen mit Flughafenbrücke

Planfeststellungsabschnitt 1.1 Talquerung mit Hauptbahnhof
 Bau-km 04.420 bis +04.420

Geographische Codierung

Projektbearbeiter
 DB Projekt Stuttgart 21
 Stuttgart

Auftraggeber
 Deutsche Bahn AG
 DB Projekt Stuttgart 21
 Stuttgart

Datum
 Gezeichnet: 08/01
 Berechnet: 08/01
 Bekreitet: 08/01
 Maßstab: 1:200

Freigebe
 DB Projekt GmbH Stuttgart 21

Freigeber
 DB Projekt GmbH Stuttgart 21


Anlage
 7.1.5.18

Blatt
 1 von 1

Nördliches Bahnhofsgebäude, nachrichtlich

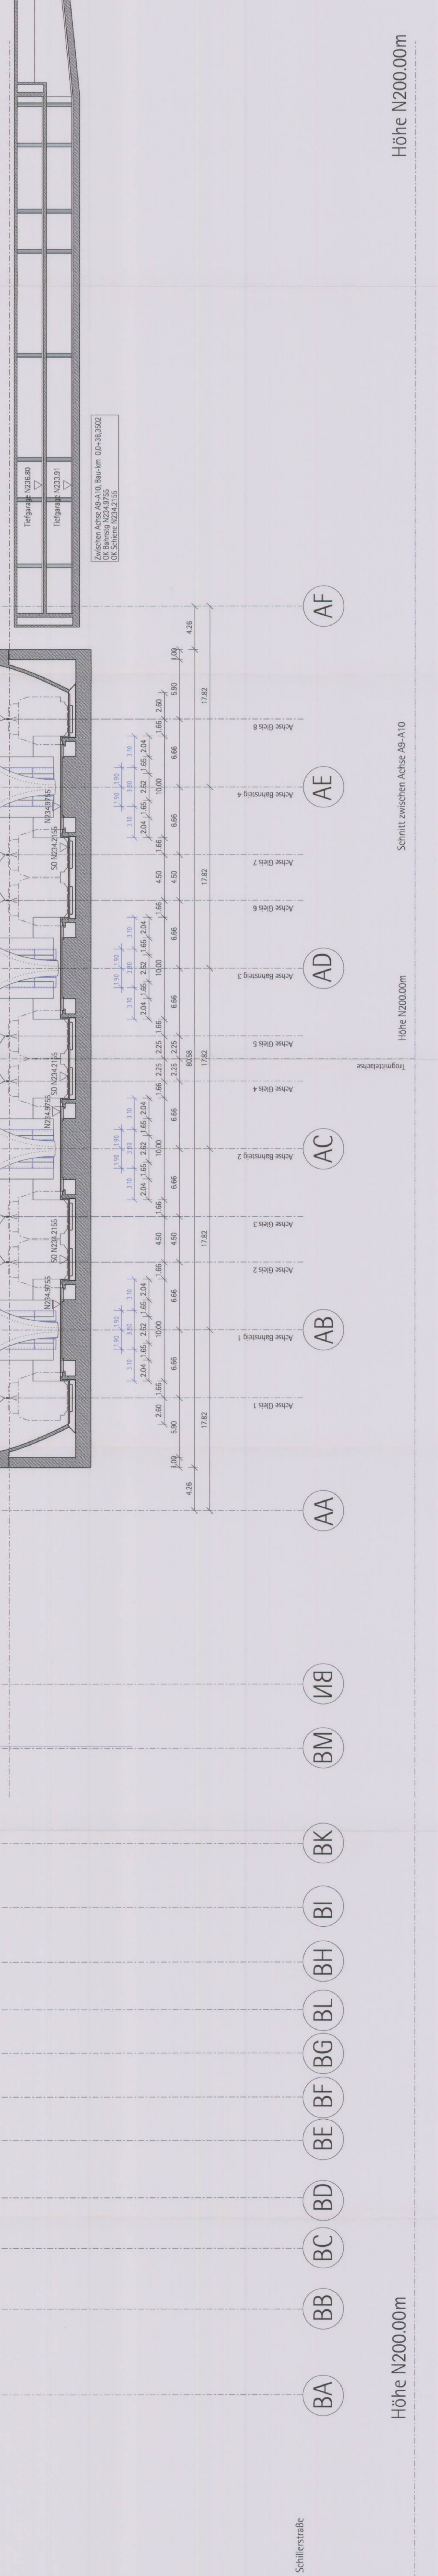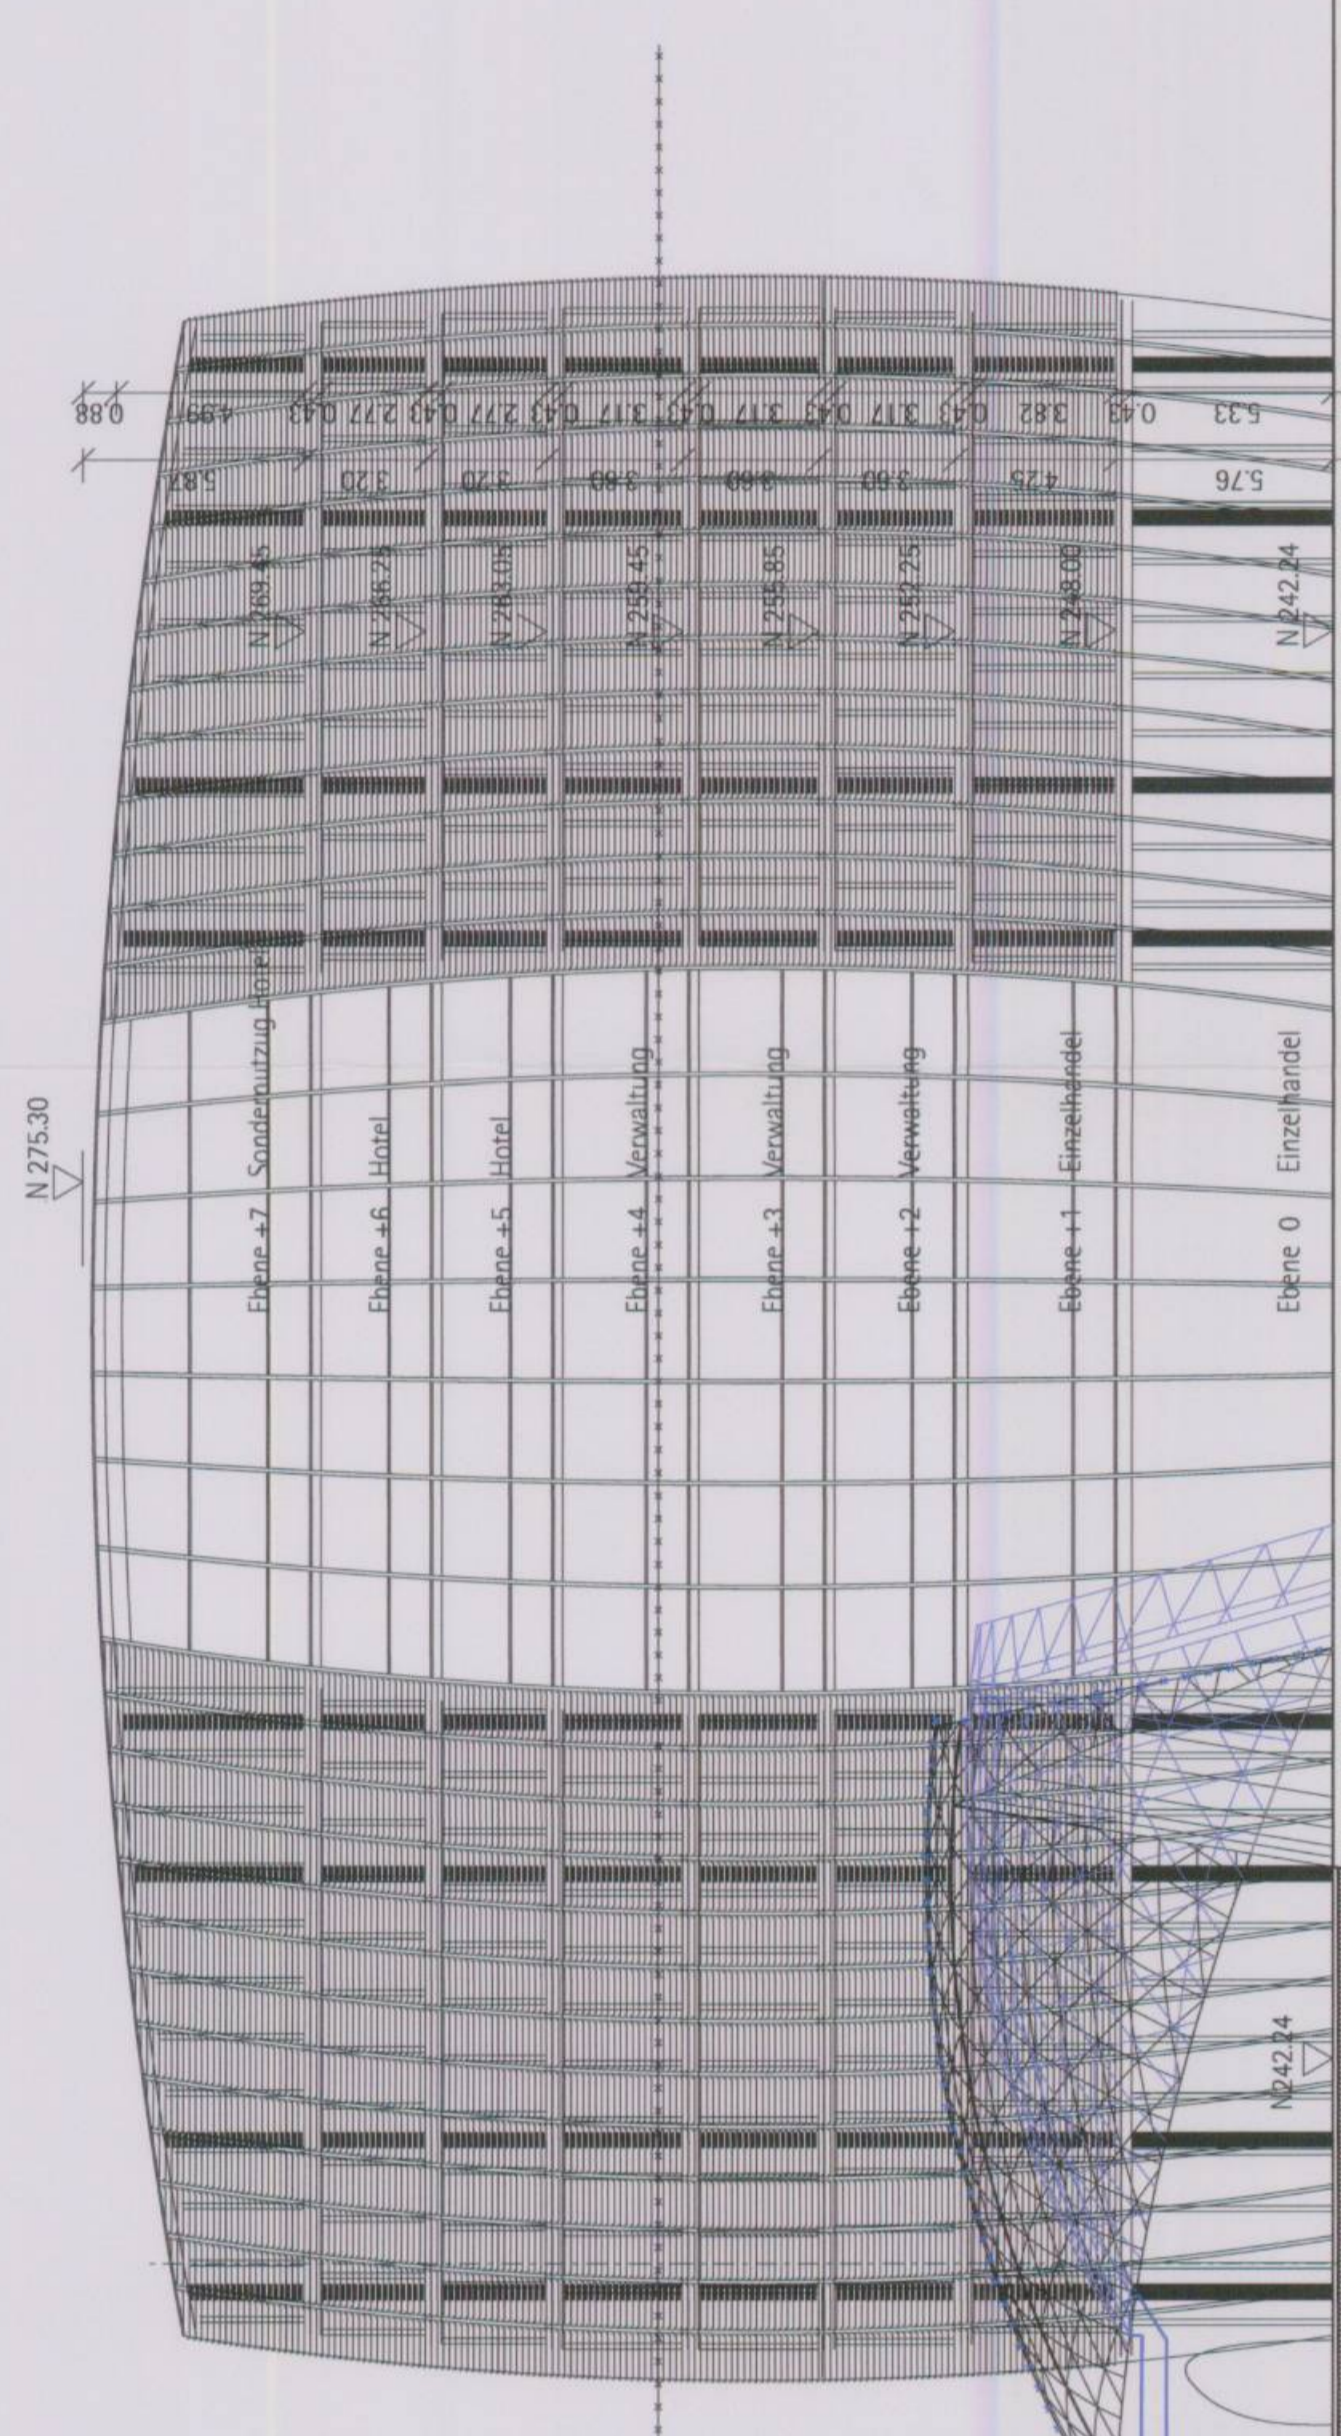

Schleierstraße

Höhe N200.00m

Schnitt zwischen Achse A9-A10

Höhe N200.00m

Höhe N200.00m