

Anschluss an Anlage 9.2 Blatt 12

Anschluss an Anlage 9.2 Blatt 8

Anschluss an Anlage 9.2 Blatt 10


LEGENDE

- 6.XXXX Lfd. Nr. im Grunderverzeichniss
- [Red hatched box] zu erwerbende Fläche
- [Blue hatched box] vorübergehende Inanspruchnahme während der Bauzeit (Schräglin im rechten Winkel zur Nordrichtung)
- [Red hatched box] dingliche Belastung (Schräglin parallel zur Nordrichtung)
- [Blue hatched box] vorübergehende Inanspruchnahme während der Bauzeit und dingliche Belastung
- Gemarkungsgrenze
- [Blue line] PAV "Verzicht Einschubbauwerk"
- [Red line] Planung alt, entfällt



Umgestaltung des Bahnknotens Stuttgart
 Ausbau- und Neubaustrecke Stuttgart – Augsburg
 Bereich Stuttgart – Wendlingen mit Flughafenbindung

Planfeststellungsabschnitt 1.6 a Zuführung Ober-/Untertürkheim
 Bau-km 1.1+55 (km 0.8+55) bis km 7.2+20 : Stuttgart Hbf – Oberürkheim (= Esslingen)
 Bau-km 0.0+00 bis km 2.6+45 ; Abzweig Wargen – Untertürkheim (= Wablingen/Remsbahn)

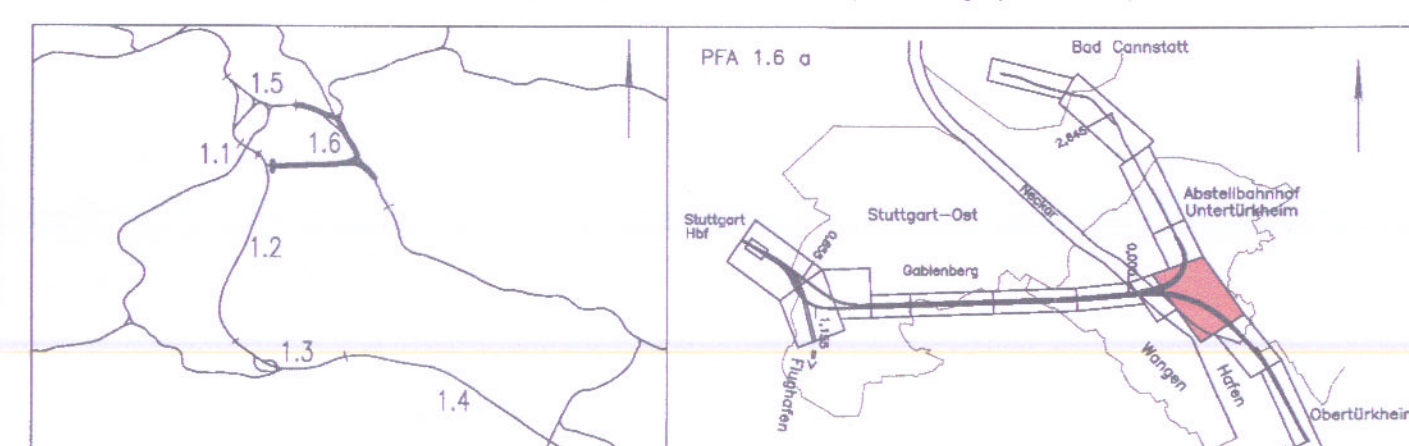

Geographische Codierung 1 6 1 6 a 0 0	Blattschnittcodierung 4 7 0 0 1 0 - 2 0	Organisatorische Codierung P I V e V K 9 G b -
Bauherr DB Netz AG Stabenwiesing Crailsheim Süd Theodor-Heuss-Allee 7 80488 Frankfurt, (H)	Projektgesellschaft DB Projekt Stuttgart-Ulm GmbH Rilppengasse 17 70391 Stuttgart	Auftragnehmer ARBEITSGEMEINSCHAFT S21 Nr. 24 und 3 Rilppengasse 17 70391 Stuttgart 1.8.116 JOHANNES KASZMERSCHS Datum, Unterschrift

<p>Lageplan Grunderwerb von km 5.0+00 bis km 5.7+33 (Achse 60) von km 0.4+05 bis km 0.7+98 (Achse 713)</p>		<p>Datum 10/14</p> <p>Name NSI</p>									
<p>*Urbeschutz* – Alle Rechte bei der DB Projekt Stuttgart-Ulm GmbH</p>		<p>Gezeichnet 10/14</p> <p>Bearbeiter KPT</p> <p>Maßstab 1:1000</p>									
<p>Änderungsvermerke</p> <table border="1"> <tr> <th>Datum</th> <th>Änderung</th> <th>Notiz</th> </tr> <tr> <td>07.10.2016</td> <td>PAV "Verzicht Einschubbauwerk"</td> <td>hej/mak</td> </tr> <tr> <td>07.10.2016</td> <td>PAV "Verzicht Einschubbauwerk", Anruchsanlage</td> <td>hej/mak</td> </tr> </table>		Datum	Änderung	Notiz	07.10.2016	PAV "Verzicht Einschubbauwerk"	hej/mak	07.10.2016	PAV "Verzicht Einschubbauwerk", Anruchsanlage	hej/mak	<p>Freigabe 15.10.2016</p> <p>Ersetzt durch 2017-Nr. _____</p> <p>Anlage Planfeststellungsunterlagen</p>
<p>Planungrechtliche Zulassungsentscheidung erteilt am 02.07.2017 S21/PAV/15-2016/019 Eisenbahn-Bundesamt, Außenstelle Kartographie</p>		<p>Anlage 9.2 Blatt 9b von 17</p>									