Planänderung Vergrößerung Technikräume / Anpassung Flucht– / Rettungskonzeption

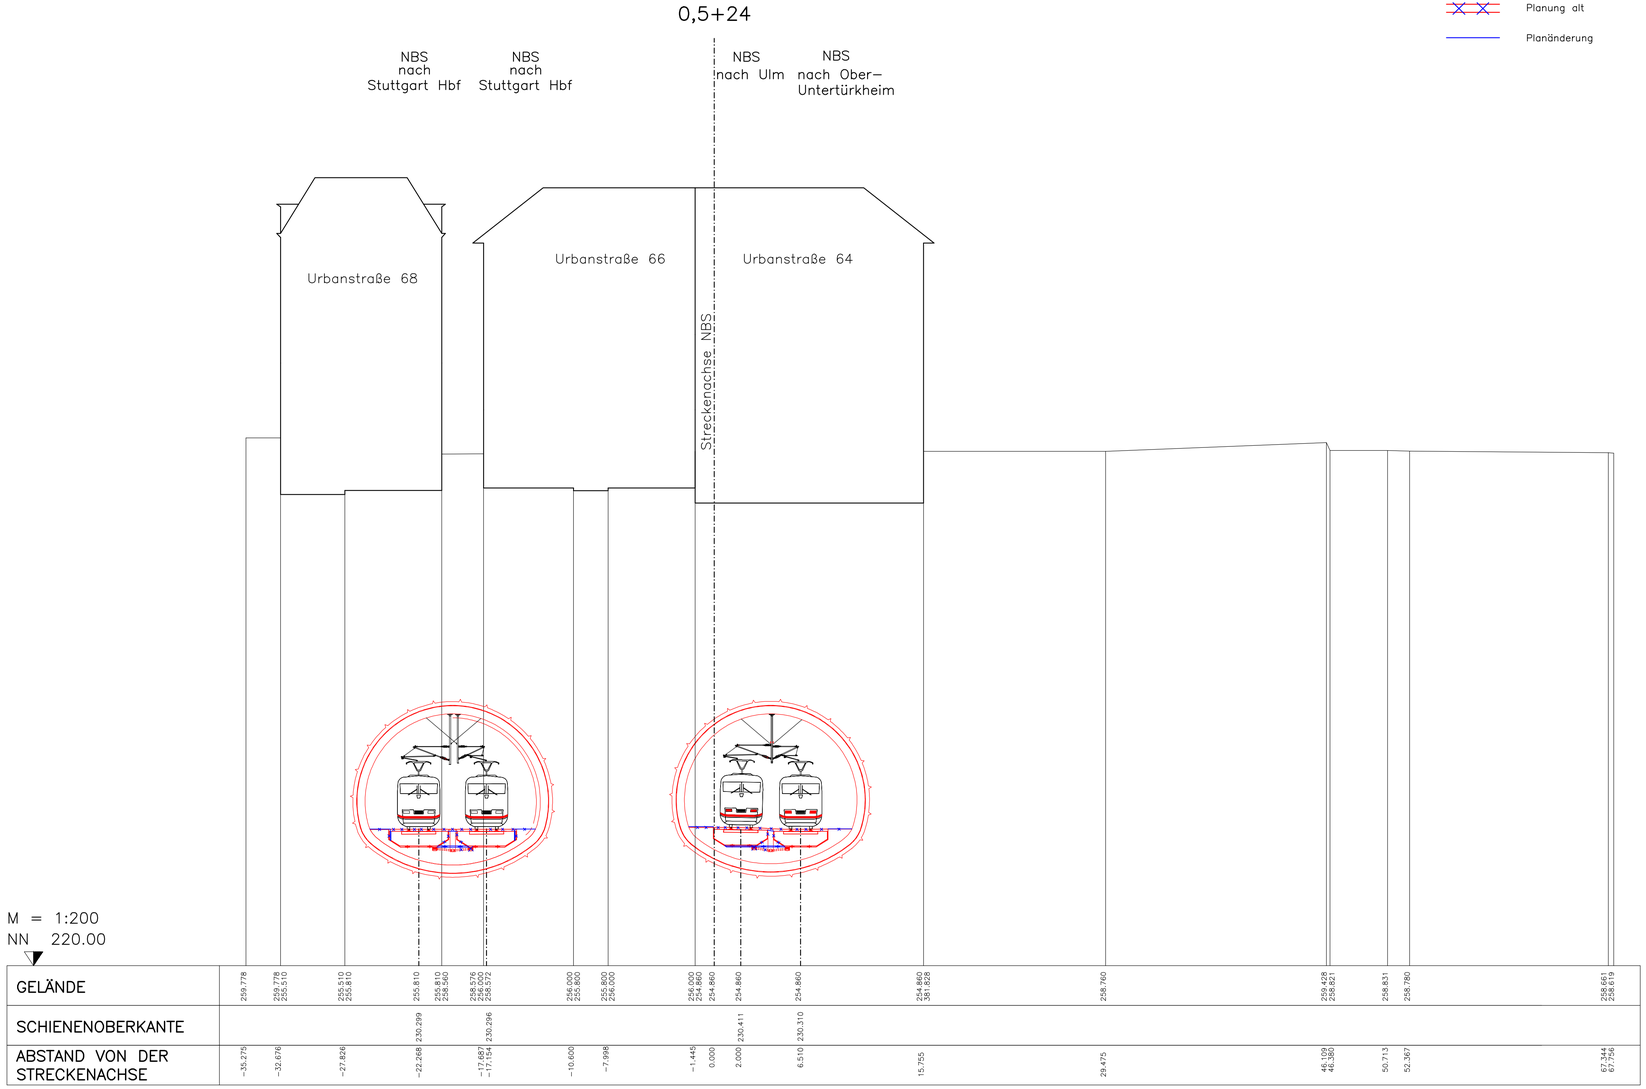

Legende

- Planung
- Planung alt
- Planänderung

Auftragnehmer:	Planverfasser: Arbeitsgemeinschaft ARGE | FAZ21 Spiekermann AG/ Ing.-Büro Dipl-Ing. H. Vössing GmbH/ Amberg Engineering AG c/o SPIEKERMANN AG CONSULTING ENGINEERS Silberburgstraße 126 70176 Stuttgart
Ort, Datum, Unterschrift	Stuttgart, Ort, Datum, Unterschrift
Bauherr: DB NETZE DB Netz AG I.NPG 1 (S) Bauherrenvertretung für die Großprojekte im Bereich Süd Theodor-Heuss-Allee 7 60486 Frankfurt/M	Planung: DB NETZE DB Projekt Stuttgart-Ulm GmbH Rippleinstraße 17 70191 Stuttgart
	Ort, Datum, Unterschrift

Index			
B	Fluchtweg und Befahrbarkeit	Hewer	20.06.2015
A	Umtrassierung und Anpassung FF / MFS	Görlitz	19.04.2010
Index:	Änderungen bzw. Ergänzungen	Name:	Datum:

Stuttgart 21 — DBProjekt Stuttgart 21

Deutsche Bahn DB

Umgestaltung des Bahnknotens Stuttgart

Ausbau– und Neubaustrecke Stuttgart – Augsburg
Bereich Stuttgart–Wendlingen mit Flughafenanbindung

Planfeststellungsabschnitt 1.2 Fildertunnel

Bauabschnitt km 0,432 – km 10,030

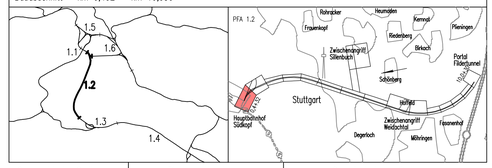

Geographische Codierung					Blattschnittcodierung							Organisatorische Codierung							
1.2	1	2	D	W	4	8	1	3	H	G		P	I	v	q	V	R	0	1	A
PFA	Bauabschnitt		Blattschnitt		Streckennummer				Bezirk			Phase		Planzeichen		Gewerk	Ebene	Planinhalt		Index

Auftraggeber
~~DB Projekt Stuttgart-Ulm GmbH~~
~~DBProjekt Stuttgart 21~~
~~Bahnhof Center / TECHNIK~~
~~Hofmannstraße 20~~ Rippleinstraße 11
70191 Stuttgart
Tel. 07 11 / 2 27 85 – 0
Fax. 07 11 / 2 27 85 – 999

Planer – bearbeitet im Auftrag der
~~DBProjekt GmbH Stuttgart 21~~
~~DB Projekt Stuttgart-Ulm GmbH~~
~~BAU / IZ-Consult / TECHNIK~~
~~Kronenstraße 36~~ Rippleinstraße 11
~~70174 Stuttgart~~ 70191 Stuttgart
Tel. 0711 / 162 59 – 0
Fax 0711 / 162 59 – 24

Aufgestellt: DE-Consult
gez. Beyer
Stuttgart, 30.11.2001

Gleisplanung

Querschnitt zweigleisiger Tunnel

km 0,5+24

	Datum	Name
Gezeichnet	11/01	CDR
Bearbeiter	11/01	JHR

Maßstab 1:200

"Urheberschutz" – Alle Rechte bei der ~~DBProjekt GmbH Stuttgart 21~~ DB Projekt Stuttgart-Ulm GmbH

Änderungsvermerke

Index	Änderungen	Datum	Name
-	-	-	-

Freigabe ~~DB ProjektBau GmbH~~ DB Projekt Stuttgart-Ulm GmbH
Ort, Datum, Unterschrift

Ersatz für Plan-Nr. Phase Index
Ersetzt durch Plan-Nr.

Genehmigungsvermerk – Eisenbahn-Bundesamt

Datum	Genehmigungsvermerk	Name	Unterschrift

Anlage Planfeststellungsunterlagen
Anlage 6
Blatt 2 ~~A~~ B von 7