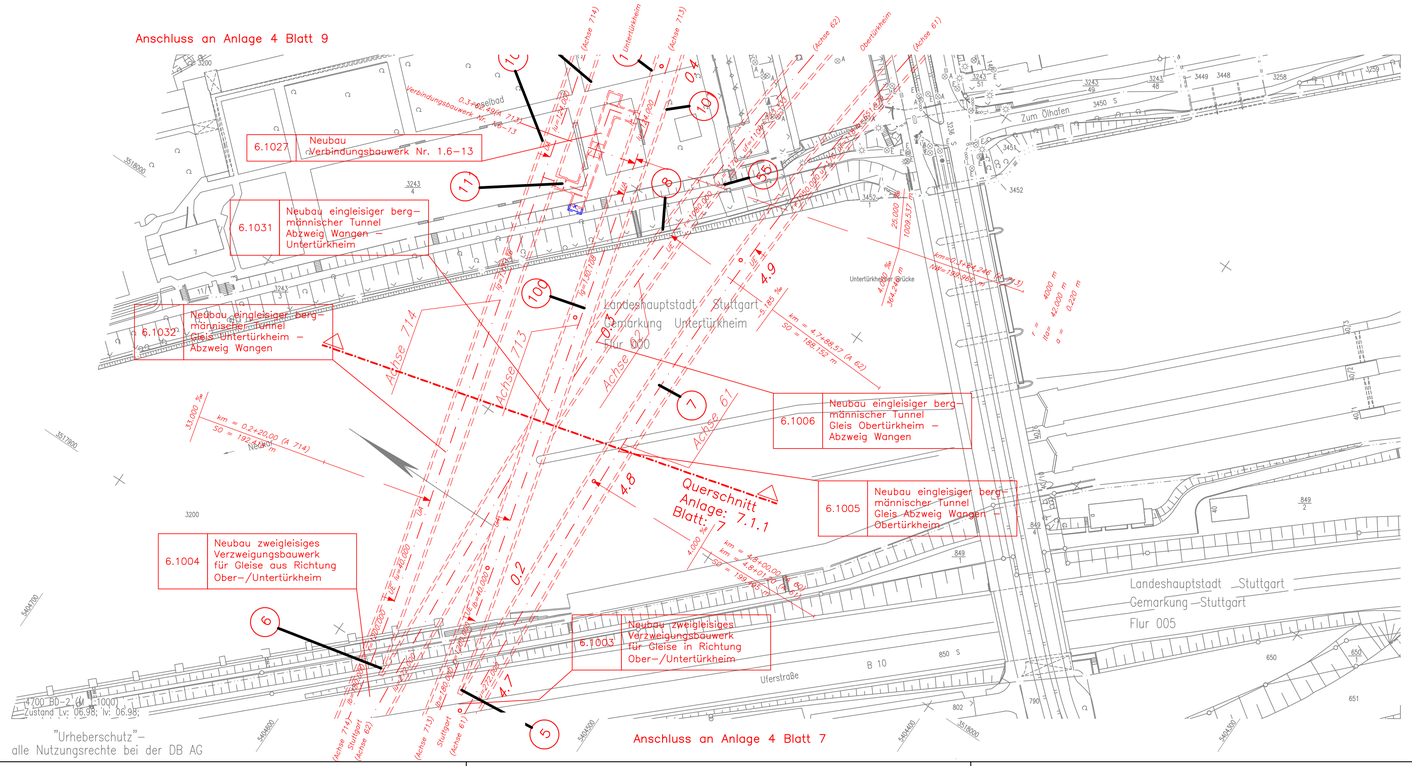

Legende (Verfahrensgegenstand)

- Planung alt, entfällt
- Planung neu

Legende

- NBS nachrichtlich
- NBS offene Linienführung (zweigleisig)
- NBS Tunnel (eingleisig) mit km–Angabe und Neigungszeiger
- Verbindungsbauwerk im Tunnelbereich
- NBS Trog
- Stützwand
- Lärmschutzwand
- Straßen und Wege neu
- Abbruch
- Abbruch Gebäude
- Böschung Damm
- Böschung Einschnitt
- Rettungsplatz/Rettungszufahrt
- Baustelleneinrichtungsflächen
- Bauwerksverzeichnisnummer mit Kurzbeschreibung des Bauwerkes
- Entwässerungsleitung
- Entwässerungsgraben/–mulde
- RW Flucht– und Rettungsweg

Kartengrundlage: Digitale Stadtkarte des Stadtmessungsamtes Stuttgart
Für das Projekt Stuttgart 21 überarbeitet durch SEIB Ingenieur–Consult GmbH

Planänderung Anpassung Technikräume

Auftragnehmer:	Planverfasser: Arbeitsgemeinschaft ARGE | FAZ21 Spiekermann AG/ Ing.–Büro Dipl–Ing. H. Wissing GmbH/ Amberg Engineering AG c/o SPIEKERMANN AG CONSULTING ENGINEERS Silberburgstraße 126 70176 Stuttgart
Ort, Datum, Unterschrift	Stuttgart, Ort, Datum, Unterschrift
Bauherr: DB NETZE DB Netz AG LNPG 1 (S) Bauherrenvertretung für die Großprojekte im Bereich Süd Theodor–Heuss–Allee 7 60486 Frankfurt/M	Planung: DB NETZE DB Projekt Stuttgart–Ulm GmbH Röpplenstraße 17 70191 Stuttgart
	Ort, Datum, Unterschrift

Index	Änderungen bzw. Ergänzungen	Name:	Datum:
A	Technikraum	gez. Hewer	14.08.2015

Stuttgart 21 DB

Umgestaltung des Bahnknotens Stuttgart

Ausbau– und Neubaustrecke Stuttgart – Augsburg
Bereich Stuttgart – Wendlingen mit Flughafenanbindung

Planfeststellungsabschnitt 1.6 a Zuführung Ober–/Untertürkheim

Bau–Km 1.1+55 (km 0.8+55) bis km 7.2+20 : Stuttgart Hbf – Obertürkheim (–Esslingen)
Bau–Km 0.0+00 bis 2.6+45 : Abzweig Wangen – Untertürkheim (–Waiblingen/Remsbahn)

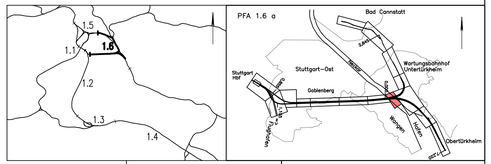

Geographische Codierung				Blattschnittcodierung		Organisatorische Codierung						
1.6	1.6 a	0	0	4 7 0 0	B D – 2 1	P	L s I		V K 8 1		0	–
PFA	Bauabschnitt	Blattschnitt		Streckennummer	Bezirk	Phase	Planzeichen		Gewerk	Ebene	Planinhalt	Index

Auftraggeber
~~DB Projekt Stuttgart–Ulm GmbH~~
~~DB Projekte Süd GmbH~~
~~Wolfmerstraße 20~~ Röpplenstraße 17
70191 Stuttgart
Tel. 07 11 / 2 27 85 – 0
Fax. 07 11 / 2 27 85 – 999

Planer – bearbeitet im Auftrag der ~~DB Projekte Süd GmbH~~
~~DB Projekt Stuttgart–Ulm GmbH~~
Generalplaner PFA 1.2 / 1.3 / 1.6
BUNG / IE–Consult / FICHTNER Bauconsulting
~~c / o Konnestraße 36~~ Röpplenstraße 17
~~70174 Stuttgart~~ 70191 Stuttgart
Tel. 07 11 / 1 62 59 – 0
Fax. 07 11 / 1 62 59 – 24

FICHTNER BAUCONSULTING
gez. H. Förber
Stuttgart, den 11.07.2002

Lageplan

von km 4.6+98 bis km 5.0+00 (Achse 60)
von km 0.1+39 bis km 0.4+05 (Achse 713)
von km 0.1+32 bis km 0.3+97 (Achse 714)

	Datum	Name
Gezeichnet	07/02	FLP
Bearbeiter	07/02	NIE

Maßstab 1:1000

"Urheberschutz" – Alle Rechte bei der ~~DB Projekte Süd GmbH~~ DB Projekt Stuttgart–Ulm GmbH

Änderungsvermerke

Index	Änderungen	Datum	Name

Freigabe ~~DB Projekte Süd GmbH~~
DB Projekt Stuttgart–Ulm GmbH
gez. R. Baur
Stuttgart, den 12.07.2002

Ersatz für Plan–Nr. Phase Index
Ersetzt durch Plan–Nr.

Genehmigungsvermerk – Eisenbahn–Bundesamt

Datum	Genehmigungsvermerk	Name	Unterschrift

Anlage Planfeststellungsunterlagen
Anlage 4
Blatt 8 A von 15