ERGÄNZUNG ZUM 2.PLANÄNDERUNGSVERFAHREN

Legende
(nicht Gegenstand des Verfahrens, da bereits planfestgestellt)

- Planung
- Planung alt, nach 2.Änderungsverfahren nicht mehr aktuell
- Planung vom 2.Änderungsverfahren

Legende
(Verfahrensgegenstand)

- Planung alt, entfällt
- Planung neu

M = 1:1000/1000
NN 250.00

STATION	GRADIENTE	GELÄNDE
355.000	296.753	423.930
369.000	297.103	424.520
400.000	297.878	424.090
405.000	298.003	424.090
450.000	299.128	426.310
~~450.000~~	~~299.128~~	~~426.310~~
500.000	300.378	426.606
521.000	300.903	427.080
600.000	302.878	422.712
621.000	303.403	423.680
653.000	304.203	423.267
700.000	305.378	422.598
800.000	307.878	430.752
841.500	308.916	433.900
875.000	309.753	434.560
900.000	310.378	435.716
945.000	311.503	
0.000	312.878	440.368
100.000	315.378	444.263
200.000	317.878	446.200
258.000	319.328	446.200

5.4 5.5 5.6 5.7 5.8 5.9 6.0 6.1 6.2

KRÜMMUNGSBAND 5/R — r= ∞, l=3240.26

LANDKREIS	Stuttgart
GEMEINDE	Stuttgart

Auftragnehmer:	Planverfasser:
 Ort, Datum, Unterschrift	Arbeitsgemeinschaft ARGE | FAZ21 Spiekermann AG/ Ing.-Büro Dipl-Ing. H. Vössing GmbH/ Amberg Engineering AG c/o SPIEKERMANN AG CONSULTING ENGINEERS Silberburgstraße 126 70176 Stuttgart Stuttgart, Ort, Datum, Unterschrift
Bauherr: DB NETZE DB Netz AG I.NPG 1 (S) Bauherrenvertretung für die Großprojekte im Bereich Süd Theodor-Heuss-Allee 7 60486 Frankfurt/M	Planung: DB NETZE DB ProjektBau GmbH Großprojekt Stuttgart 21 – Wendlingen – Ulm I.BV-SW-G2 Räpplenstraße 17 70191 Stuttgart

Index	Änderungen bzw. Ergänzungen	Name:	Datum:
E1	Dammringe,Querschnittsänderung Hauptröhre	Hewer	13.07.2010
B	Verbindungsbauwerk 6 und 6a, Dammringe	gez.Hewer/	17.06.2010
	Querschnitt (r=4,70m)	Skrzypczyk	

Stuttgart 21 — DBProjekt Stuttgart 21 — Deutsche Bahn DB

Umgestaltung des Bahnknotens Stuttgart

Ausbau- und Neubaustrecke Stuttgart – Augsburg
Bereich Stuttgart–Wendlingen mit Flughafenanbindung

Planfeststellungsabschnitt 1.2 Fildertunnel
Bauabschnitt km 0,432 – km 10,030

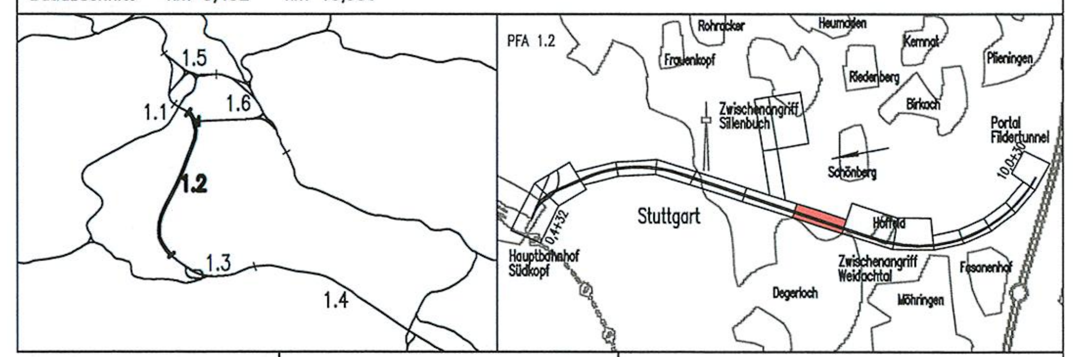

Geographische Codierung			Blattschnittcodierung		Organisatorische Codierung					
PFA	Bauabschnitt	Blattschnitt	Streckennummer	Bezirk	Phase	Planzeichen	Gewerk	Ebene	Planinhalt	Index
1.2	1 2	D W	4 8 1 3	H O –	P	I s h	V	M	C 1	

Auftraggeber	Projektsteuerung	Planer – bearbeitet im Auftrag der DBProjekt GmbH Stuttgart 21	Aufgestellt:
DBProjekt GmbH Stuttgart 21 Wolframstraße 20 70191 Stuttgart Tel. 07 11 / 2 27 85 – 0 Fax. 07 11 / 2 27 85 – 999	Drees & Sommer Infra Consult & Management GmbH Lautenschlagerstraße 2 70173 Stuttgart Tel. 07 11 / 22 29 33 – 10 Fax. 07 11 / 22 29 33 – 90	BUNG / DE-Consult / FICHTNER Kronenstraße 36 70174 Stuttgart Tel. 0711 / 162 59 – 0 Fax 0711 / 162 59 – 24	DE-Consult gez. Beyer Stuttgart, 30.11.2001

Höhenplan

Gleisplanung, km 5,355 ... 6,258

	Datum	Name
Gezeichnet	11/01	PBO/LHI
Bearbeiter	11/01	JHR

Maßstab 1:1000/1000

"Urheberschutz" – Alle Rechte bei der DBProjekt GmbH Stuttgart 21

Änderungsvermerke

Index	Änderungen	Datum	Name
A	Verschiebung Verbindungsbauwerk 6, Eintrag ZA Sigmaringer Str.	18.08.2003	gez. Marquart

Planungsrechtliche Zulassungsentscheidung
erteilt am 26. Februar 2013
59130-591pä/005-2304#006
Eisenbahn-Bundesamt,
Außenstelle Karlsruhe/Stuttgart
Im Auftrag
Harlacher

Geneh...

Da...	...ame	Unterschrift

Freigabe DB ProjektBau GmbH

Ort, Datum, Unterschrift

Ersatz für Plan-Nr. (Phase, Index)
Ersetzt durch Plan-Nr.

Anlage Planfeststellungsunterlagen
Anlage 5
Blatt 8B-E1 von 17