Legende:

Achse ~~910~~ 800	Streckenachse
Achse ~~911~~ 801	Richtung Flughafen – Stuttgart HBF
Achse ~~912~~ 802	Richtung Stuttgart HBF – Flughafen

Legende
(nicht Gegenstand des Verfahrens, da bereits planfestgestellt)

- Planung
- Planung alt, nach 2.Änderungsverfahren nicht mehr aktuell
- Planung vom 2.Änderungsverfahren

Legende
(Verfahrensgegenstand)

- Planung alt, entfällt
- Planung neu

ERGÄNZUNG ZUM 2.PLANÄNDERUNGSVERFAHREN

Auftragnehmer:

Ort, Datum, Unterschrift

Planverfasser:
Arbeitsgemeinschaft ARGE|FAZ21
Spiekermann AG/ Ing.-Büro Dipl-Ing. H. Vössing GmbH/ Amberg Engineering AG
c/o SPIEKERMANN AG CONSULTING ENGINEERS
Silberburgstraße 126
70176 Stuttgart
Stuttgart,
Ort, Datum, Unterschrift

Bauherr:
DB NETZE
DB Netz AG
I.NPG 1 (S)
Bauherrenvertretung für die Großprojekte im Bereich Süd
Theodor-Heuss-Allee 7
60486 Frankfurt/M

Planung:
DB NETZE
DB ProjektBau GmbH
Großprojekt
Stuttgart 21 – Wendlingen – Ulm
I.BV-SW-G2
Räpplenstraße 17
70191 Stuttgart

Index	Änderungen bzw. Ergänzungen	Name:	Datum:
E1	Querschnittsanpassung TVM	Drost	15.07.2010
A	Verbindungsbauwerke und Achsbezeichnungen	gez. Hewer	01.04.2010

Stuttgart 21 DBProjekt Stuttgart 21 — Deutsche Bahn DB

Umgestaltung des Bahnknotens Stuttgart

Ausbau- und Neubaustrecke Stuttgart – Augsburg
Bereich Stuttgart–Wendlingen mit Flughafenanbindung

Planfeststellungsabschnitt 1.2 Fildertunnel
Bauabschnitt km 0,432 – km 10,030

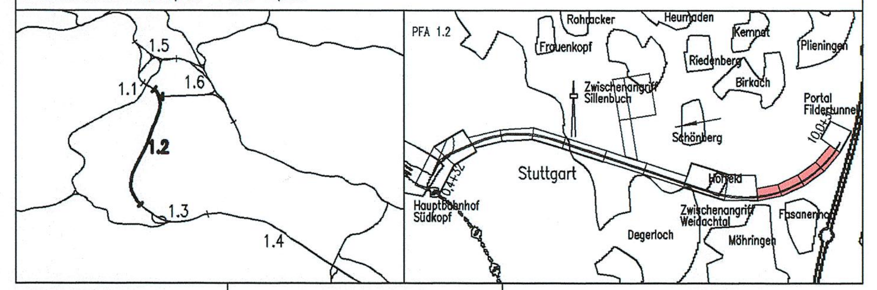

Geographische Codierung	Blattschnittcodierung	Organisatorische Codierung
1.2 (PFA) | 1 2 (Bauabschnitt) | 0 0 (Blattschnitt)	4 8 1 3 (Streckennummer) | H U X X X (Bezirk)	P (Phase) | I b I (Planzeichen) | I K V 1 (Gewerk, Ebene, Planinhalt) | (Index)

Auftraggeber
DBProjekt GmbH Stuttgart 21
Wolframstraße 20
70191 Stuttgart
Tel. 07 11 / 2 27 85 – 0
Fax. 07 11 / 2 27 85 – 999

Projektsteuerung
Drees & Sommer
Infra Consult & Management GmbH
Lautenschlagerstraße 2
70173 Stuttgart
Tel. 07 11 / 22 29 33 – 10
Fax. 07 11 / 22 29 33 – 90

Planer – bearbeitet im Auftrag der DBProjekt GmbH Stuttgart 21
BUNG / DE-Consult / FICHTNER
Kronenstraße 36
70174 Stuttgart
Tel. 0711 / 162 59 – 0
Fax 0711 / 162 59 – 24

Aufgestellt:
BUNG
gez. i.V. Riepe
Heidelberg, 30.11.2001

Bauzustände und Baulogistik

Beweissicherung Fasanenhof und Körschtal

	Datum	Name
Gezeichnet	11/01	Kneib
Bearbeiter	11/01	Riepe

Maßstab 1:1000

"Urheberschutz" – Alle Rechte bei der DBProjekt GmbH Stuttgart 21

Änderungsvermerke

Index	Änderungen	Datum	Name

Freigabe DB ProjektBau GmbH

Ort, Datum, Unterschrift

Ersatz für Plan-Nr. (Phase) (Index)
Ersetzt durch Plan-Nr.

Genehmig... Datum ... Unterschrift

Planungsrechtliche Zulassungsentscheidung
erteilt am 26. Februar 2013
59130-591pä/005-2304#006
Eisenbahn-Bundesamt,
Außenstelle Karlsruhe/Stuttgart
Im Auftrag
Harlacher

Anlage Planfeststellungsunterlagen
Anlage 13.6
Blatt 2A–E1 von 5