Lageplan Baustelleneinrichtungsfläche
Portal Filder

LEGENDE:

- BE–Fläche Planfestgestellt
- Darstellung PFA 1.3 nachrichtlich
- Endgültiges Bauwerk PFA 1.2
- Entwässerung des Trogbauwerks im Betriebszustand
- Holzzaun (Schutzmaßnahme S1)
- Zaun (Schutzmaßnahme S5)
- Zaun (Schutzmaßnahme S1) (Planung alt, nach 1. Änderungverfahren nicht mehr aktuell)
- E1 – Ersatzmaßnahme E1 (Grünlandansaat)

Planänderung Erweiterung BE–Fläche

- zusätzliche Fläche BE–Erweiterung
- Vermeidungs–u. Minimierungsmaßnahme V1 (nachrichtlich aus dem LBP)
- Vermeidungs–u. Minimierungsmaßnahme V3 (nachrichtlich aus dem LBP)
- Holzzaun (Schutzmaßnahme S1/ Vermeidungs–u. Minimieierungsmaßnahme V1 nachrichtlich aus dem LBP)
- Zwischenlager Oberboden
- Lagerflächen
- Baustraßen
- Bauwerke
- Förderbandbrücke
- Brücke (Bestand)
- Gewässerrandstreifen

Darstellung Baustelleneinrichtung nur nachrichtlich

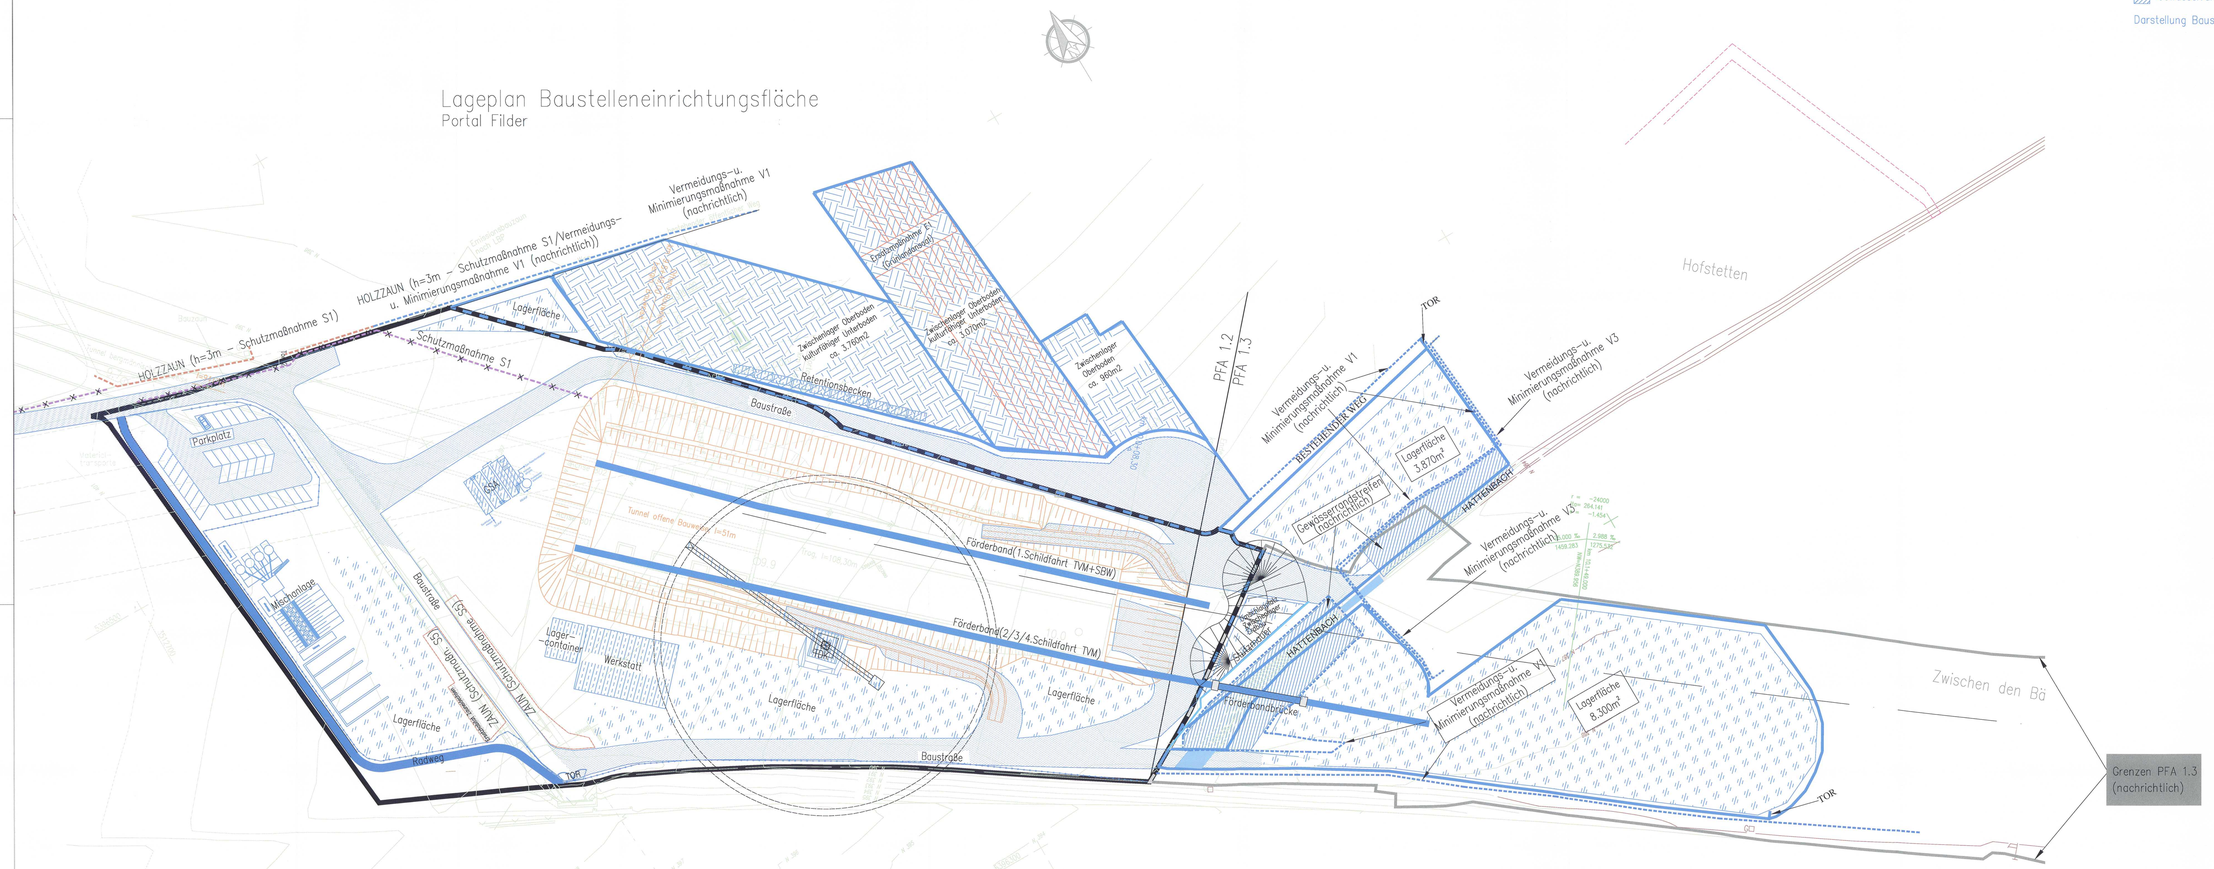

Planänderung Erweiterung BE–Fläche

Index	Änderungen bzw. Ergänzungen	Name:	Datum:
	Flächenreduktion, Bearbeitung der Legende, Anpassung der Maßnahmen	Lotte Zubovic	12.01.2016
	Einfügen der vorhandenen Wiesenüberhöhungen, Verweis auf die Förderbrücke	Lotte Zubovic	18.07.2015
	Ergänzende Beschreibung der Maßnahmen, Gewässerrandstreifen ergänzen	Lotte Zubovic	10.07.2015
	Plankopf gemäß Vorgabe DB geändert; Ergänzende Beschreibung der Maßnahmen	Lotte Zubovic	11.08.2015
	Bauwerke einfügen; Legende bearbeiten	Lotte Zubovic	19.02.2015
	Einfügen Legende	WGR	22.07.2014
	BE–Erweiterungsflächen	Lotte Zubovic	28.05.2014

Auftragnehmer: ARGE FA221 (Sperlbaumstr. 46/7 sg.; 63ffm Zipf-Ing. h. Wiebig GmbH; Ing.-Büro Dr. Ing. Ruf; ARGE FA221 SINGLING GMBH&CO; Sperlbaumstr. 46; 70176 Stuttgart)

Bauherr: DB Netz AG; UNPO 1 (S); Bauherrenvertretung für die Großprojekte im Bereich S21; Theodor–Heuss–Allee 7; 60486 Frankfurt/M

Planverfasser: DB Projekt Stuttgart–Ulm GmbH; Großprojekt S21; Abschnitt 2 – Wendlingen – Ulm; 120–Sm–22; Rößlerstraße 17; 70191 Stuttgart

DFL Datum, Unterschrift: 05. Feb. 2016

ERGÄNZUNG ZUM 2.PLANÄNDERUNGSVERFAHREN

Auftragnehmer: ARGE FA221 (Sperlbaumstr. 46/7 sg.; 63ffm Zipf-Ing. h. Wiebig GmbH; Ing.-Büro Dr. Ing. Ruf; ARGE FA221 SINGLING GMBH&CO; Sperlbaumstr. 46; 70176 Stuttgart)

Planverfasser: PLANUNGSGEMEINSCHAFT STUTTGART 21 (Kurt Lieber, Tübingen; Hans–Jochen Schneider, Stuttgart; BUNG Ingenieure AG, Stuttgart)

AZ: 13.2012 – Tiefbahnhof Stuttgart – Stuttgart 21

Bauherr: DB Netz AG; UNPO 1 (S); Bauherrenvertretung für die Großprojekte im Bereich S21; Theodor–Heuss–Allee 7; 60486 Frankfurt/M

Planung: DB Projekt Stuttgart–Ulm GmbH; Großprojekt S21; Abschnitt 2 – Wendlingen – Ulm; 120–Sm–22; Rößlerstraße 17; 70191 Stuttgart

DFL Datum, Unterschrift: 22.02.2013

Index	Änderungen bzw. Ergänzungen	Name:	Datum:
	Verkürzung ORW/Übergang SBW	Ehrenreich, IC	22.02.2013

Auftragnehmer: ARGE FA221 (Sperlbaumstr. 46/7 sg.; 63ffm Zipf-Ing. h. Wiebig GmbH; Ing.-Büro Dr. Ing. Ruf; ARGE FA221 SINGLING GMBH&CO; Sperlbaumstr. 46; 70176 Stuttgart)

Bauherr: DB Netz AG; UNPO 1 (S); Bauherrenvertretung für die Großprojekte im Bereich S21; Theodor–Heuss–Allee 7; 60486 Frankfurt/M

Planung: DB Projekt Stuttgart–Ulm GmbH; Großprojekt S21; Abschnitt 2 – Wendlingen – Ulm; 120–Sm–22; Rößlerstraße 17; 70191 Stuttgart

DFL Datum, Unterschrift: 22.02.2013

Index	Änderungen bzw. Ergänzungen	Name:	Datum:
	Anpassung Legende an Bestandsplan	Ehrenreich, IC	17.04.2013

Stuttgart 21 – DBProjekt Stuttgart 21 – Deutsche Bahn DB

Umgestaltung des Bahnknotens Stuttgart
Ausbau- und Neubaustrecke Stuttgart – Augsburg
Bereich Stuttgart–Wendlingen mit Flughafenanbindung

Planfeststellungsabschnitt 1.2 Fildertunnel
Baubeschnitt km 0,532 – km 10,030

Geographische Codierung | Blattschnittcodierung | Organisatorische Codierung

Auftraggeber: DB Projekt Stuttgart–Ulm GmbH; Großprojekt S21; Abschnitt 2; Rößlerstraße 17; 70191 Stuttgart; Tel. 0 71 1 / 2 22 85 – 0; Fax. 07 11 / 2 37 85 – 999

Projektsteuerung: Name, Datum, Bearbeiter, Geprüft, Freigabe

Planer – Gesamtbetreiber im Auftrag der DBProjekt Stuttgart–Ulm GmbH; Aufgestellt: ARGE ARGE 21; Im Gelber 31; 70188 Stuttgart; Tel. 0 71 1 / 2 57 – 151; Fax 07 11 / 2 57 87 – 198

Bauzustände und Baulogistik
Baustelleneinrichtungsfläche Portal Filder
TVM Vortrieb

	Datum	Name
Gezeichnet	11/08	Zrost/BV
Bearbeitet	11/08	Mormes/BV

Maßstab 1:500

"Urheberschutz" – Alle Rechte bei der DBProjekt Stuttgart–Ulm GmbH

Änderungsvermerke

Index	Änderungen	Datum	Name

Planungsrechtliche Zulassungsentscheidung erfolgt am 25.04.2016 Az: 853.Gr/Stuttgart 9K008 Eisenbahn-Bundesamt, Außenstelle Karlsruhe/Stuttgart

Im Auftrag: Planerstellung

Unterschrift

Freigabe DBProjekt Stuttgart–Ulm GmbH

Ersatz für Plan-Nr. (ersetzt durch Plan-Nr.)

Anlage Planfeststellungsunterlagen

Anlage 13.5

Blatt 5Neu–E4 von 5