0m 10m 50m 100m M 1:1000

Planänderung Anpassung Sonic-Boom-Bauwerk

Planung

Planung alt, nach Änderungs-verfahren nicht mehr aktuell

Planung vom Änderungsverfahren

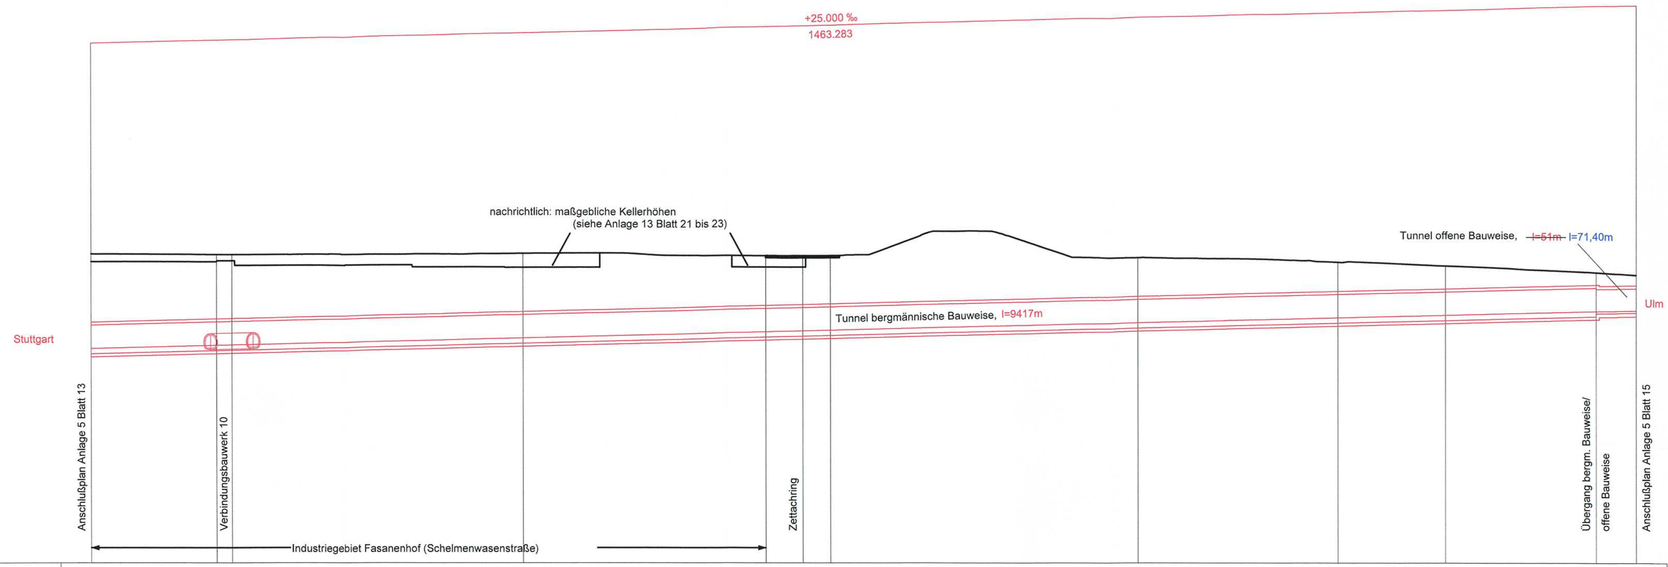

M = 1:1000/1000
NN 300.00

GRADIENTE	370.206	371.231	371.356	373.731	375.706	376.006	376.231	378.731	381.231	382.456	382.781
GELÄNDE	401.274	401.143	401.140	401.458	400.652	400.652	400.681	400.103	397.505	395.232	394.516
STATION	359.000	400.000	405.000	500.000	579.000	591.000	600.000	700.000	800.000	849.000	862.000

9.4 9.5 9.6 9.7 9.8

KRÜMMUNGSBAND 5/R

l=2997.30

r=2328.00

LANDKREIS		Stuttgart	Stuttgart
GEMEINDE		Möhringen	Plieningen

Auftragnehmer:

Ort, Datum, Unterschrift

Planverfasser:

BUNG Ingenieure AG
Engler-strasse 4
69126 Heidelberg
Tel. 06221/306-0
Fax 06221/306-172

ppa.

Heidelberg, 11.04.2016
Ort, Datum, Unterschrift

Bauherr:

DB NETZE

DB Netz AG
I.NPG 1 (S)
Bauherrenvertretung für die Großprojekte
im Bereich Süd
Theodor-Heuss-Allee 7
60486 Frankfurt/M

Planung:

DB NETZE

DB Projekt Stuttgart-Ulm GmbH
Röppelenstraße 17
70191 Stuttgart

21. April 2016 i.V.
Ort, Datum, Unterschrift

Index	Änderungen bzw. Ergänzungen	Name:	Datum:
B	Anpassung Sonic-Boom-Bauwerk	gez. nsi/BUNG	11.04.2016
A2	Querschnittsänderung Hauptröhre	gez. Socic iC	31.08.2012
A1	Querschnittsänderung Hauptröhre	gez. Hewer	13.07.2010

Stuttgart 21
DBProjekt Stuttgart 21

Deutsche Bahn DB

Umgestaltung des Bahnknotens Stuttgart

Ausbau- und Neubaustrecke Stuttgart – Augsburg
Bereich Stuttgart-Wendlingen mit Flughafenanbindung

Planfeststellungsabschnitt 1.2 Fildertunnel
Bauabschnitt km 0,432 – km 10,030

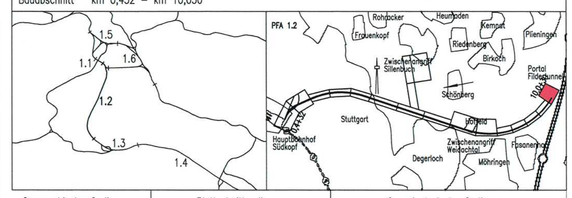

Geographische Codierung				Blattschnittcodierung		Organisatorische Codierung						
1.2	1	2	D W	4 8 1 3	H U –	P	I v h	V M 1	1			
PFA	Bauabschnitt	Blattschnitt		Streckennummer	Betrik	Phase	Planzeichen	Gewerk	Ebene	Planinhalt	Index	

Auftraggeber
~~DB Projekt Stuttgart-Ulm GmbH~~
~~DBProjekt GmbH Stuttgart 21~~
~~Wolframstraße 20~~ Röppelenstraße 17
70191 Stuttgart
Tel. 07 11 / 2 27 85 – 0
Fax. 07 11 / 2 27 85 – 999

Projektsteuerung

Planer – bearbeitet im Auftrag der
~~DBProjekt GmbH Stuttgart 21~~
DB Projekt Stuttgart-Ulm GmbH
BUNG / DE-Consult / RICHTNER
~~Kronenstraße 36~~ Röppelenstraße 17
~~70174 Stuttgart~~ 70191 Stuttgart
Tel. 0711 / 162 59 – 0
Fax 0711 / 162 59 – 24

Aufgestellt:
DE-Consult
gez. Bayer
Stuttgart, 30.11.2001

Höhenplan

Gleisplanung, km 9,359 – 9,862

	Datum	Name
Gezeichnet	11/01	PBO/LHI
Bearbeiter	11/01	JHR

Maßstab 1:1000/1000

"Urheberschutz" – Alle Rechte bei der ~~DBProjekt GmbH Stuttgart 21~~ DB Projekt Stuttgart-Ulm GmbH

Freigabe ~~DB ProjektBau GmbH~~ DB Projekt Stuttgart-Ulm GmbH

Ort, Datum, Unterschrift

Änderungsvermerke

Index	Änderungen	Datum	Name
A	Umtrassierung	18.08.2003	gez. Marquart

Planungsrechtliche Zulassungsentscheidung
erteilt am 07.10.2016
5160-591pä/011-2016#008
Eisenbahn-Bundesamt,
Zentrale Bonn
Im Auftrag
Dr. Röhl

EISENBAHN-BUNDESAMT ZENTRALE

Name	Unterschrift

Ersatz für Plan-Nr. Phase Index
Ersetzt durch Plan-Nr.

Anlage Planfeststellungsunterlagen
Anlage 5
Blatt 14~~A~~ B ~~E2~~ von 17