Legende:

— — — —	Beweissicherungsgrenze
- - - - -	Elektrizität/Steuerkabel, Bestand
- -✕- - -✕- -	Elektrizität/Steuerkabel, Rückbau
- - - - -	Elektrizität/Steuerkabel, bauzeitliche Sicherung
- - - - -	Elektrizität/Steuerkabel, Neubau
- -✕- - -✕- -	Elektrizität/Steuerkabel, von Dritten geplanter Rückbau, nachrichtlich

Grundlage: ATKIS®– ALK
©Landesamt für Geoinformation und Landentwicklung Baden–Württemberg (www.lgl.bwl.de), Az.: 0278–4/557

Änderungen Teilabschnitt 1.3a Elektrizität / Steuerkabel

- geänderte Planung
- nicht mehr Gegenstand des PF–Verfahrens

Änderungen Teilabschnitt 1.3a

- geänderte Planung
- nicht mehr Gegenstand des PF–Verfahrens

Stuttgart 21 | DB NETZE

Umgestaltung des Bahnknotens Stuttgart

Ausbau– und Neubaustrecke Stuttgart – Augsburg
Bereich Stuttgart–Wendlingen mit Flughafenanbindung

Planfeststellungsabschnitt 1.3 Filderbereich mit Flughafenanbindung, Teilabschnitt 1.3a
Bauabschnitt km 10+030 – km 15+311

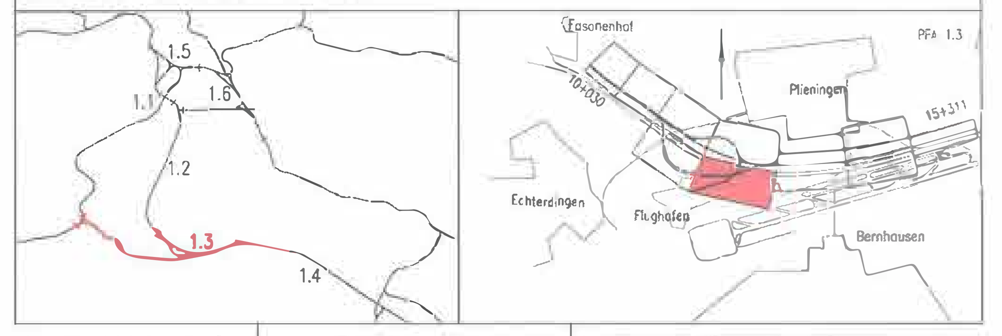

Geographische Codierung	Blattschnittcodierung	Organisatorische Codierung
1.3 (PFA) | 0 0 (Bauabschnitt) | 0 0 (Blattschnitt)	4 8 1 3 (Streckennummer) | I A – 1 8 (Bezirk)	P (Phase) | I a b l (Planzeichen) | E K A L (Gewerk, Ebene, Planinhalt) | ~~0~~ B (Index)

Bauherr	Projektsteuerung	Planer – bearbeitet im Auftrag der DB Projekt Stuttgart–Ulm GmbH
DB Netz AG Bauherrenvertretung Großprojekte Süd Theodor–Heuss–Allee 7 60486 Frankfurt (M) Tel 069 / 265 – 0 Fax 069 / 265 – 31085	Drees & Sommer Infra Consult & Management GmbH Lautenschlagerstraße 2 70173 Stuttgart Tel 07 11 / 22 29 33 – 10 Fax 07 11 / 22 29 33 – 90	**Ingenieurgemeinschaft Stuttgart 21 - PFA 1.3** OBERMEYER · müller + hereth · SPIEKERMANN BERATENDE INGENIEURE ppa. [signature] Rosenbergstraße 70178 Stuttgart Stuttgart, 28.06.2016 Tel 0711 / 66 909 – 0 Fax 0711 / 66 909 – 99 gez. ppa Lederhofer ~~gez. ppa. Lederhofer~~ ~~Stuttgart, 16.09.2013~~

Leitungsbestands– und Verlegeplan

Elektrizität / Steuerkabel
Lageplan FT km 1,582...2,390
FK km 1,521...2,026/S–Bahn km 24,419...25,599

	Datum	Name
gezeichnet	02/13	NIE
bearbeitet	02/13	HAL
geprüft	09/13	HAL

Maßstab 1:1000

"Urheberschutz" – Alle Rechte bei der DB Projekt Stuttgart–Ulm GmbH

Änderungsvermerke

Index	Änderungen	Datum	Name
A	Trennung PFA 1.3	29.05.2015	IGS 21 – Do
B	Beschluss PFA 1.3a	28.06.2016	IGS 21 – Wem

Freigabe DB Projekt Stuttgart–Ulm GmbH
i.V. [signature] Leskovar
~~gez. i.V. Schade~~ ~~gez. i.V. Jacob~~
Datum: Stuttgart, ~~16.09.2013~~ 28.06.2016

Ersatz für Plan–Nr. Phase Index
Ersetzt durch Plan–Nr.

Genehmigung
Datum | Unterschrift

Planungsrechtliche Zulassungsentscheidung
erteilt am 14. Juli 2016
59190-591ppw/018-2300#001
Eisenbahn-Bundesamt,
Außenstelle Karlsruhe/Stuttgart
Im Auftrag [signature]
Runge

Eisenbahn-Bundesamt Außenstelle Karlsruhe/Stuttgart 10

Anlage Planfeststellungsunterlagen
Anlage 8.1.1
Blatt 10 ~~A~~B von 10

\\mucwc12\Projects\17182\C\Planfest...\Trennung...\A-08-Lei...\A 8-1\A 8-1-1\A-8-1-1-Bl-1-10_3E13FK01.dwg