Legende:

— — — —	Beweissicherungsgrenze
- - - ► - - -	Abwasser, Bestand
- -×- - -×- -	Abwasser, Rückbau
- - = = = - -	Abwasser, bauzeitliche Sicherung
- - - ► - - - (rot)	Abwasser, Neubau
- -×- - -×- -	Abwasser, von Dritten geplanter Rückbau, nachrichtlich

Grundlage: ATKIS®– ALK
©Landesamt für Geoinformation und Landentwicklung Baden-Württemberg (www.lgl.bwl.de), Az.: 0278-4/557

Änderungen Teilabschnitt 1.3a

geänderte Planung

nicht mehr Gegenstand des PF-Verfahrens

Stuttgart 21 — DB NETZE

Umgestaltung des Bahnknotens Stuttgart

Ausbau- und Neubaustrecke Stuttgart – Augsburg
Bereich Stuttgart-Wendlingen mit Flughafenanbindung

Planfeststellungsabschnitt 1.3 Filderbereich mit Flughafenanbindung, Teilabschnitt 1.3a
Bauabschnitt km 10+030 – km 15+311

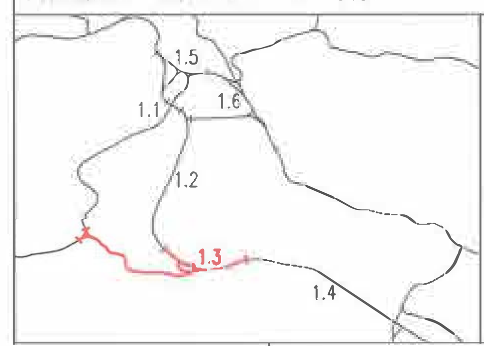

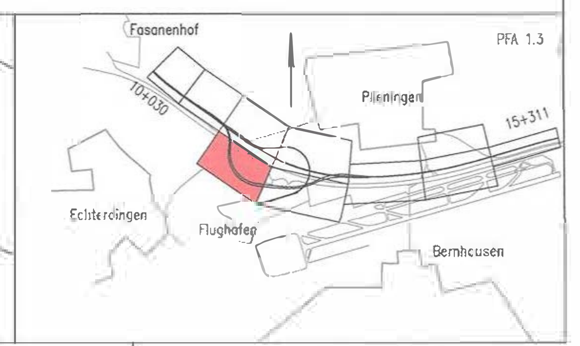

Geographische Codierung	Blattschnittcodierung	Organisatorische Codierung
1.3 | 0 0 | 0 0 (PFA, Bauabschnitt, Blattschnitt)	4 8 1 3 | H X – 1 8 (Streckennummer, Bezirk)	P | I a b I | J K 9 L | ~~0~~ B (Phase, Planzeichen, Gewerk, Ebene, Planinhalt, Index)

Bauherr
DB Netz AG
Bauherrenvertretung Großprojekte Süd
Theodor-Heuss-Allee 7
60489 Frankfurt (M)
Tel 069 / 265 – 0
Fax 069 / 265 – 31085

Projektsteuerung
Drees & Sommer
Infra Consult & Management GmbH
Lautenschlagerstraße 2
70173 Stuttgart
Tel. 07 11 / 22 29 33 – 10
Fax 07 11 / 22 29 33 – 90

Planer – bearbeitet im Auftrag der DB Projekt Stuttgart-Ulm GmbH
Ingenieurgemeinschaft Stuttgart 21 - PFA 1.3
OBERMEYER — müller + hereth — SPIEKERMANN BERATENDE INGENIEURE
Eisenbahnstraße ... 70178 Stuttgart
Stuttgart, 28.06.2016
Tel 0711 / 66 909 – 0
Fax 0711 / 66 909 – 99
gez. ppa Lederhofer
~~gez. ppa Lederhofer~~
~~Stuttgart, 16.09.2013~~

Leitungsbestands- und Verlegeplan

Abwasserleitung

Lageplan FT km 0,707 ... km 1,582

	Datum	Name
gezeichnet	02/13	NIE
bearbeitet	02/13	HAL
geprüft	09/13	HAL

"Urheberschutz" – Alle Rechte bei der DB Projekt Stuttgart-Ulm GmbH

Maßstab 1:1000

Änderungsvermerke

Index	Änderungen	Datum	Name
A	Trennung PFA 1.3	29.05.2015	IGS 21 – Do
B	Beschluss PFA 1.3a	28.06.2016	IGS 21 – Wem

Freigabe DB Projekt Stuttgart-Ulm GmbH
~~gez. i.V. Schade~~ ~~gez. i.V. Jacobi~~ M Leskovar
Datum: Stuttgart, ~~16.09.2013~~ 28.06.2016

Ersatz für Plan-Nr. (Phase, Index)
Ersetzt durch Plan-Nr.

Genehmi[gung] Datum Unterschrift

Planungsrechtliche Zulassungsentscheidung erteilt am 14. Juli 2016
59190591ppw/018-2300#001
Eisenbahn-Bundesamt, Außenstelle Karlsruhe/Stuttgart
Im Auftrag Runge

Anlage Planfeststellungsunterlagen
Anlage 8.4.1
Blatt 9 ~~A~~ B von 10

\\mucwg12\Projects\17182\G\Planfest...\Trennung...\A-08-Lei...\A 8-4\A 8-4-1\A-8-4-1 B-01-10 3.13PK01-C1.dwg

erzeugt mit ...