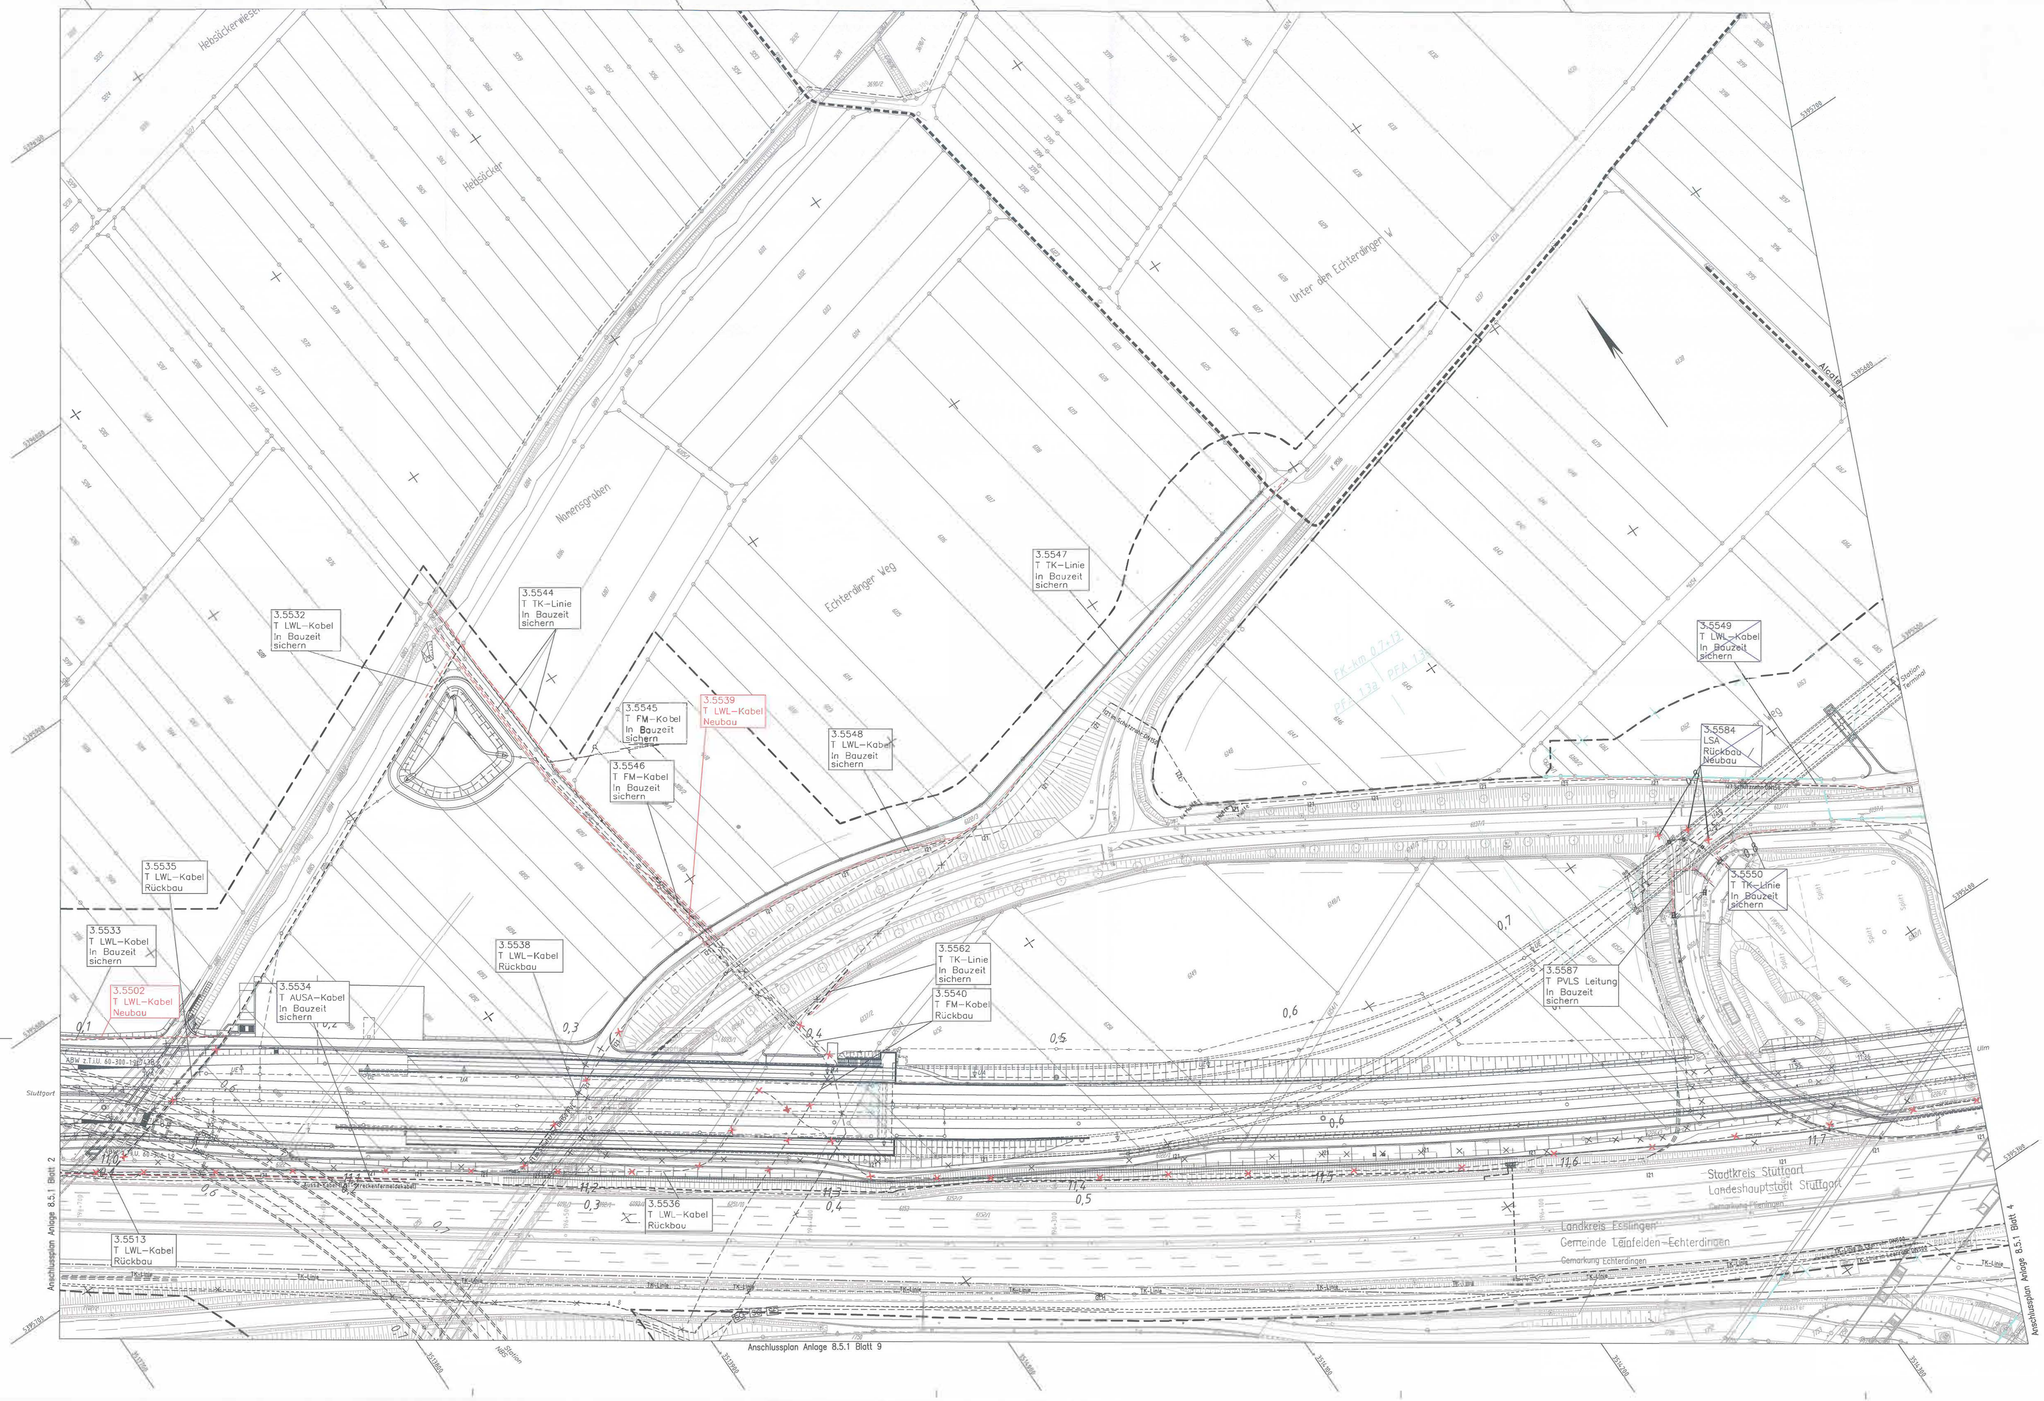

Legende:

- Beweissicherungsgrenze
- Fernmeldeleitung, Bestand
- Fernmeldeleitung, Rückbau
- Fernmeldeleitung, bauzeitliche Sicherung
- Fernmeldeleitung, Neubau
- Fernmeldeleitung, von Dritten geplanter Rückbau; nachrichtlich

Grundlage: ATKIS® – ALK
©Landesamt für Geoinformation und Landentwicklung Baden-Württemberg (www.lgl.bwl.de), Az.: 0276-4/557

Änderungen Teilabschnitt 1.3a Fernmeldeleitung

- geänderte Planung
- nicht mehr Gegenstand des PF-Verfahrens

Änderungen Teilabschnitt 1.3a

- geänderte Planung
- nicht mehr Gegenstand des PF-Verfahrens

Stuttgart 21

DB NETZE

Umgestaltung des Bahnknotens Stuttgart

Ausbau- und Neubaustrecke Stuttgart – Augsburg
Bereich Stuttgart-Wendlingen mit Flughafenanbindung

Planfeststellungsabschnitt 1.3 Filderbereich mit Flughafenanbindung, Teilabschnitt 1.3a
Bauabschnitt km 10+030 – km 15+311

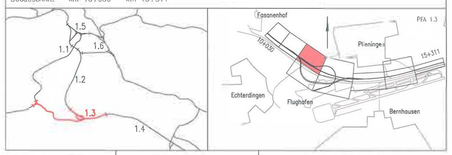

Geographische Codierung			Blattschnittcodierung		Organisatorische Codierung					
1.3	0 0	0 0	4 8 1 3	H X – 1 5	P	1 0 b 1	0 K 3 L	0 B
PFA	Baubschnitt	Blattschnitt	Gleisnummer	Bruch	Phase	Planzeichen	Ortsrbz. Ebene	Planrelief. Index

Bauherr
DB Netz AG
Bereich Verteilung Großprojekte S&O
Theodor-Heuss-Allee 7
60486 Frankfurt (M)
Tel. 069 / 265 – 0
Fax 069 / 265 – 31085

Projektsteuerung
Bonn & Sommer
Büro Consult & Management GmbH
Lautenschlagerstraße 3
70173 Stuttgart
Tel. 07 11 / 22 29 33 – 10
Fax 07 11 / 22 29 33 – 90

Planer – bearbeitet im Auftrag der DB Projekt Stuttgart-Ulm GmbH
Ingenieurgemeinschaft Stuttgart 21 - PFA 1.3
OBERMEYER Planen + Beraten GmbH, Pfinnerstraße 14, 70173 Stuttgart, Tel. 0711 / 66 900 – 0, Fax 0711 / 65 920 – 99
SPIEKERMANN Beratende Ingenieure GmbH, Heilbronner Straße 148, 70191 Stuttgart, Tel. 0711 / 25 49 90 – 0, Fax 0711 / 25 49 90 – 99
Stuttgart, ~~16.09.2013~~ gez. pps Lederhofer ~~gez. pps Lederhofer~~

Leitungsbestands- und Verlegeplan

Fernmeldeleitung
Lageplan NBS km 10,982...11,767
FT km 0,524...0,707 / FK km 0,105...0,915

	Datum	Name
gezeichnet	02/13	NIE
bearbeitet	02/13	HAL
geprüft	09/13	HAL

Maßstab 1:1000

"Urheberschutz" – Alle Rechte bei der DB Projekt Stuttgart-Ulm GmbH

Änderungsvermerke

Index	Änderungen	Datum	Name
A	Entwurf PFA 1.3	20.05.2015	BS, Z1 – Ga
B	Beschluss PFA 1.3a	28.06.2016	BS, Z1 – Wem

Genehmigt:
Datum | Unterschrift

Planungsrechtliche Zulassungsentscheidung erteilt am 14. Juli 2016
59100-651ppnr916-2300/001
Eisenbahn-Bundesamt, Außenstelle Karlsruhe/Stuttgart
Im Auftrag: Stuttgart

Freigabe DB Projekt Stuttgart-Ulm GmbH
~~gez. i.V. Gekeler~~ ~~gez. i.V. Jooss~~ M. Leskovar
Datum: Stuttgart, ~~16.09.2013~~ 28.06.2016

Ersatz für Plan-Nr. Phase Index
Ersetzt durch Plan-Nr.

Anlage Planfeststellungsunterlagen
Anlage 8.5.1
Blatt 3 von 10

\\muewd12\Projekte\17827\C\Planfest...\Trennung...\A-08-Lei...\A_8-5\A_8-5-1\A-8-5-1-B1-02-10_3013PK11-A1.dwg