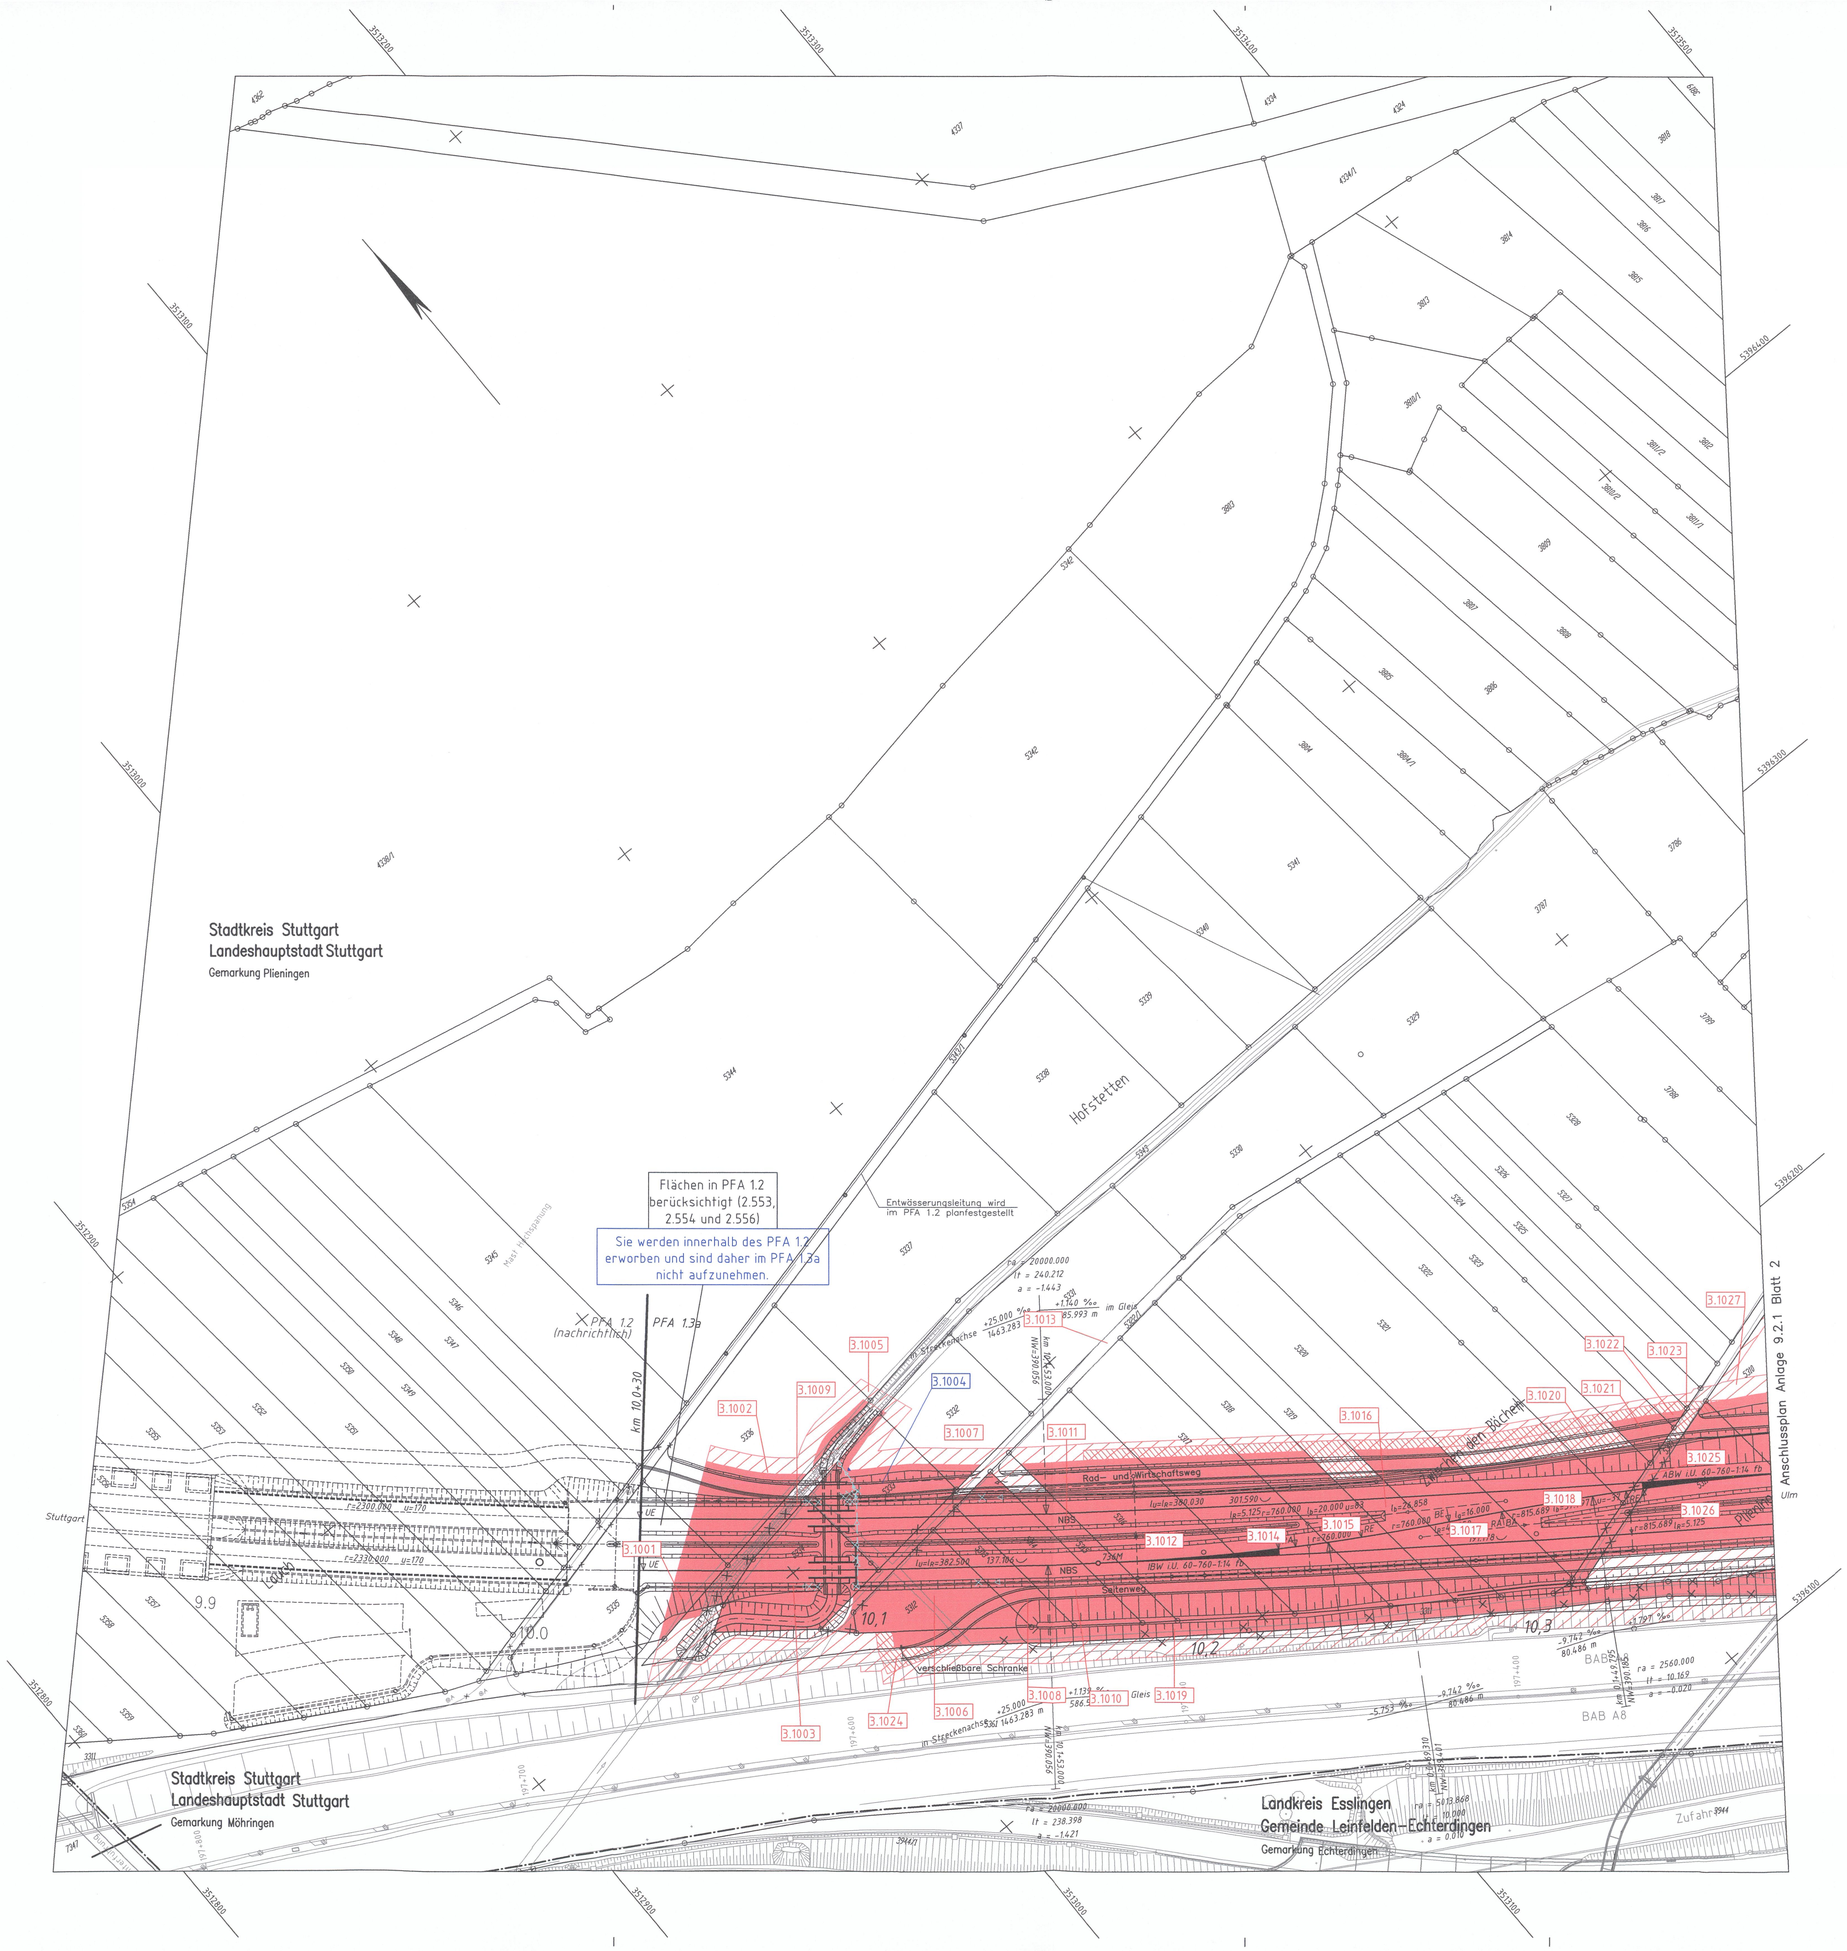

Legende (Planfeststellungsunterlagen PFA 1.3a)

- zu erwerbende Fläche
- vorübergehende Inanspruchnahme während der Bauzeit (Schraffur im rechten Winkel zum Nordpfeil)
- dingliche Belastung (Schraffur parallel zum Nordpfeil)
- vorübergehende Inanspruchnahme während der Bauzeit und dingliche Belastung
- 3.1058 Lfd. Nummer des Flurstücks (3.= PFA 1.3)
- technische Planung (PFA 1.3a)
- Gemeinde-, Kreisgrenze
- Gemarkungsgrenze

Grundlage: ATKIS – ALK
Landesamt für Geoinformation und Landentwicklung Baden-Württemberg (www.lgl.bwl.de), Az: 0278-4/557

Legende (1. Planänderung)

- zu erwerbende Fläche
- vorübergehende Inanspruchnahme während der Bauzeit (Schraffur im rechten Winkel zum Nordpfeil)
- dingliche Belastung (Schraffur parallel zum Nordpfeil)
- vorübergehende Inanspruchnahme während der Bauzeit und dingliche Belastung
- 3.1058 Lfd. Nummer des Flurstücks (3.= PFA 1.3)
- geänderte technische Planung (1. Planänderung)
- nicht mehr Gegenstand der Planung

Stuttgart 21

Planänderungsverfahren
1. Planänderung
gem. § 76 des VwVfG

DB NETZE

Umgestaltung des Bahnknotens Stuttgart

Ausbau- und Neubaustrecke Stuttgart – Augsburg
Bereich Stuttgart-Wendlingen mit Flughafenanbindung

Planfeststellungsabschnitt 1.3 Filderbereich mit Flughafenanbindung, Teilabschnitt 1.3a
Bauabschnitt km 10+030 – km 15+311

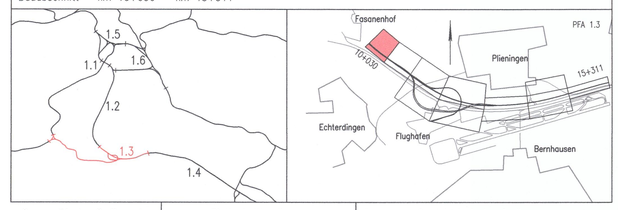

Geographische Codierung	Blattschnittcodierung	Organisatorische Codierung
1.3 0 0 0 0	4 8 1 3 H V – 3	P L V e V K 0 G 0 B
PFA Bauabschnitt Blattschnitt	Streckennummer Bezirk	Phase Planzeichen Gewerk Ebene Planinhalt Index

Bauherr
DB Netz AG
Großprojekte Südwest
Schwarzwaldstraße 82
76137 Karlsruhe

Projektsteuerung
DB Projekt Stuttgart-Ulm GmbH
I.GV (3)
Räpplenstraße 17
70191 Stuttgart

Planer – bearbeitet im Auftrag der DB Projekt Stuttgart-Ulm GmbH
Ingenieurgemeinschaft Stuttgart 21 - PFA 1.3
OBERMEYER PLANEN + BERATEN GmbH · müller + hereth · SPIEKERMANN BERATENDE INGENIEURE
Hasenbergstraße 31, 70178 Stuttgart
~~gez. ppa Lederhofer~~ Stuttgart, ~~29.05.2015~~
gez. i.V. G. Schneider 08.09.2017

Grunderwerb
Lageplan
NBS km 10,030 ... 10,371

	Datum	Name
gezeichnet	03/13	Shh
bearbeitet	03/13	Shh
geprüft	09/13	Led

Maßstab 1:1000

"Urheberschutz" – Alle Rechte bei der DB Projekt Stuttgart-Ulm GmbH

Änderungsvermerke

Index	Änderungen	Datum	Name
A	Trennung PFA 1.3	29.05.2015	IGS 21 – Do
B	Fortschreibung aus 1. Planänderung	08.09.2017	IGS 21 – Do

Freigabe DB Projekt Stuttgart-Ulm GmbH
~~gez. i.V. Leskovar~~ gez. i.V. ~~Breidenstein~~ R. Bergham
Datum: Stuttgart, ~~29.05.2015~~ 08.09.2017

Ersatz für Plan-Nr. Phase Index
Ersetzt durch Plan-Nr.

Genehmigungs
Datum Unterschrift

Planfestgestellt gem. § 18 Abs. 1 AEG i.V.m. § 76 Abs. 3 VwVfG am 22.06.2020, Az. 591pä/012-2017#017 Eisenbahn-Bundesamt, Außenstelle Karlsruhe/ Stuttgart
Im Auftrag
Runge

Anlage Planfeststellungsunterlagen
Anlage 9.2.1
Blatt 1 B von 10