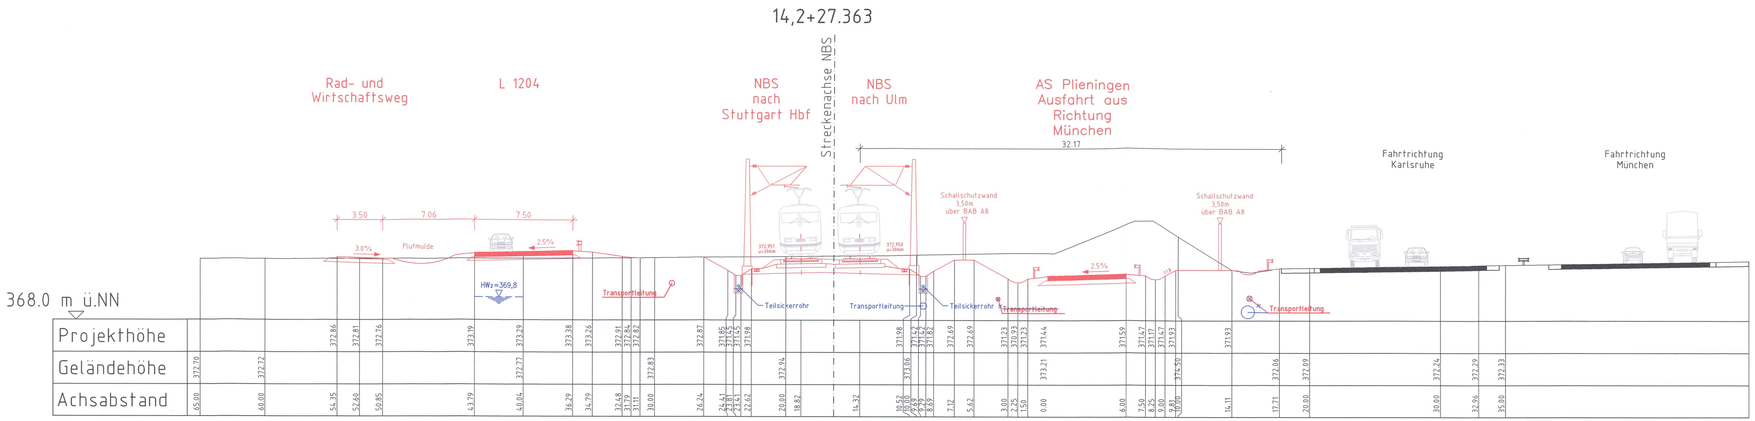

Stuttgart 21

Planänderungsverfahren
2. Planänderung
gem. § 76 des VwVfG

DB NETZE

Umgestaltung des Bahnknotens Stuttgart

Ausbau- und Neubaustrecke Stuttgart – Augsburg
Bereich Stuttgart-Wendlingen mit Flughafenanbindung

Planfeststellungsabschnitt 1.3 Filderbereich mit Flughafenanbindung, Teilabschnitt 1.3a
Bauabschnitt km 10+030 – km 15+311

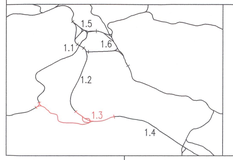

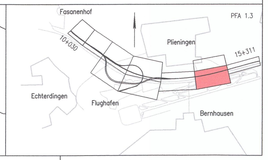

Geographische Codierung				Blattschnittcodierung				Organisatorische Codierung								
1.3	0	1	0 0	4 8 1 3	I	D	– 4	P	I v q		V	R 9	1	0	B
PFA	Bauabschnitt		Blattschnitt	Streckennummer			Bezirk	Phase	Planzeichen		Gewerk	Ebene	Planinhalt		Index

Bauherr
DB Netz AG
Großprojekte Südwest
Schwarzwaldstraße 82
76137 Karlsruhe

Projektsteuerung
DB Projekt Stuttgart-Ulm GmbH
I.GV (3)
Rüppurrerstraße 17
70191 Stuttgart

Planer – bearbeitet im Auftrag der DB Projekt Stuttgart-Ulm GmbH
Ingenieurgemeinschaft Stuttgart 21 - PFA 1.3
OBERMEYER PLANEN + BERATEN GMBH (müller + hereth) SPIEKERMANN BERATENDE INGENIEURE
Hasenbergstraße 31
70178 Stuttgart
~~gez. ppa. Lederhofer~~
Stuttgart, ~~28.06.2016~~ 17.12.2018
gez. i.V. G. Schneider

Gleisplanung

Querschnitt

km 14,2+27,363

	Datum	Name
gezeichnet	03/13	Do
bearbeitet	03/13	Do
geprüft	09/13	Gei

Maßstab 1:200

"Urheberschutz" – Alle Rechte bei der DB Projekt Stuttgart-Ulm GmbH

Änderungsvermerke

Index	Änderungen	Datum	Name
B	Beschluss PFA 1.3a	28.06.2016	IGS 21 – Do
C	Fortschreibung aus 2. Planänderung (HW2neu)	17.12.2018	IGS 21 – Do

Freigabe DB Projekt Stuttgart-Ulm GmbH
~~gez. i.V. Kirchner~~ ~~R. Berg~~
gez. i.V. Breidenstein
Datum: Stuttgart, ~~28.06.2016~~ 17.12.2018

Ersatz für Plan-Nr. Phase Index
Ersetzt durch Plan-Nr.

Genehmigung
Datum Unterschrift

Planfestgestellt gem. § 18 Abs. 1 AEG i.V.m. § 76 Abs. 3 VwVfG am 10.08.2020, Az. 591pä/014-2019#001 Eisenbahn-Bundesamt, Außenstelle Karlsruhe/Stuttgart
Im Auftrag
Runge

Anlage Planfeststellungsunterlagen
Anlage 6.1
Blatt 10B von 11

erzeugt mit PRIMAVERA