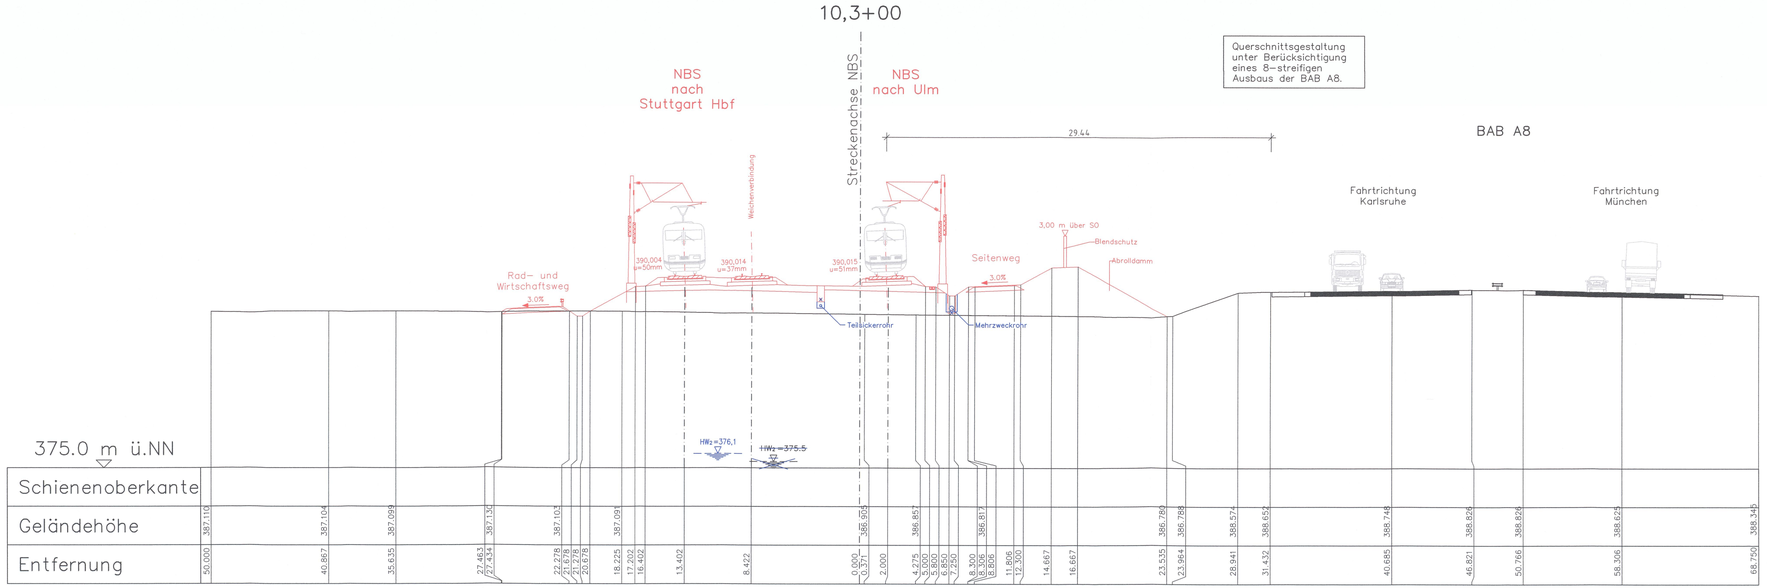

Stuttgart 21

Planänderungsverfahren
2. Planänderung
gem. § 76 des VwVfG

DB NETZE

Umgestaltung des Bahnknotens Stuttgart

Ausbau- und Neubaustrecke Stuttgart – Augsburg
Bereich Stuttgart-Wendlingen mit Flughafenanbindung

Planfeststellungsabschnitt 1.3 Filderbereich mit Flughafenanbindung, Teilabschnitt 1.3a

Bauabschnitt km 10+030 – km 15+311

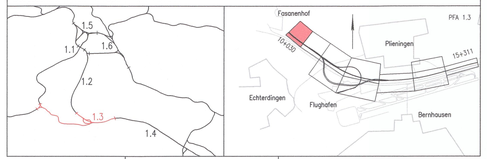

Geographische Codierung				Blattschnittcodierung							Organisatorische Codierung								
1.3	0	1	0	0	4	8	1	3	H	V	–	3	P	I	v	q	V	R	0	1	0	A
PFA	Bauabschnitt	Blattschnitt			Streckennummer				Bezirk				Phase	Planzeichen			Gewerk	Ebene	Planinhalt		Index	

Bauherr
DB Netz AG
Großprojekte Südwest
Schwarzwaldstraße 82
76137 Karlsruhe

Projektsteuerung
DB Projekt Stuttgart-Ulm GmbH
I.GV (3)
Räpplenstraße 17
70191 Stuttgart

Planer – bearbeitet im Auftrag der DB Projekt Stuttgart-Ulm GmbH
Ingenieurgemeinschaft Stuttgart 21 - PFA 1.3
OBERMEYER PLANEN + BERATEN GMBH
müller + hereth
SPIEKERMANN BERATENDE INGENIEURE

Hoheneggstraße 31
70178 Stuttgart

~~gez. ppa. Lederhofer~~ Stuttgart, ~~16.09.2013~~
gez. i.V. G. Schneider 17.12.2018

Gleisplanung

Querschnitt NBS

km 10,3+00,000

	Datum	Name
gezeichnet	04/09	Sts
bearbeitet	04/09	Sne
geprüft	09/13	Gei

"Urheberschutz" – Alle Rechte bei der DB Projekt Stuttgart-Ulm GmbH

Maßstab 1:200

Änderungsvermerke

Index	Änderungen	Datum	Name
A	Fortschreibung aus 2. Planänderung (HW2neu)	17.12.2018	BS 21 – Do

Freigabe DB Projekt Stuttgart-Ulm GmbH
i.V. R. Bergkvam
~~gez. i.V. Weisskopf~~ gez. i.V. Breidenstein
Datum ~~16.09.2013~~ 17.12.2018

Genehmigungsvermerk

Datum	Unterschrift

Planfestgestellt gem. § 18 Abs. 1 AEG i.V.m. § 76 Abs. 3 VwVfG
am 10.08.2020,
Az. 591pal/014-2019#001
Eisenbahn-Bundesamt
Außenstelle Karlsruhe/ Stuttgart
Im Auftrag
Runge

Ersatz für Plan-Nr. Phase Index
Ersetzt durch Plan-Nr.

Anlage Planfeststellungsunterlagen
Anlage 6.1
Blatt 1 A von 11

erzeugt mit PROVI

\\vastore01.ac.gov.de\p2017180\Q\Planfeststellung\Planänderungsverfahren\PÄV2-HW2neu\6-06-Querschnitte\6-1-1\6-01_PFA_1-3a_PÄV2_Querschnitt-km-10-300.dwg