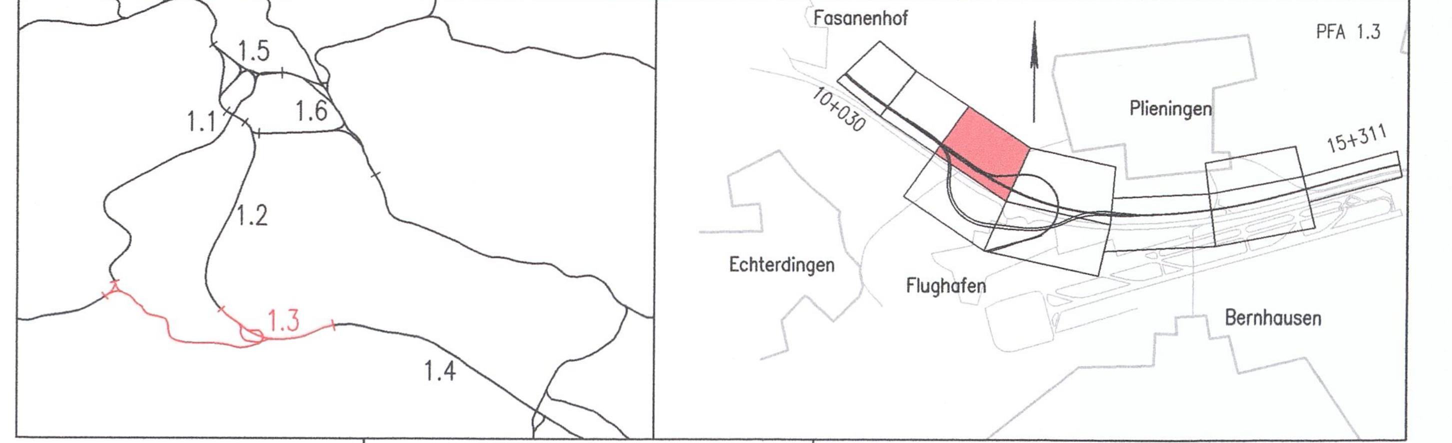

Legende (2. Planänderung)

- Bestand
- technische Planung (PFA 1.3a)
- geänderte Planung (1. Planänderung)
- nicht mehr Gegenstand der Planung (1. Planänderung)
- geänderte Planung (2. Planänderung)
- nicht mehr Gegenstand der Planung

Stuttgart 21

Planänderungsverfahren
2. Planänderung
gem. § 76 des VwVfG

DB NETZE

Umgestaltung des Bahnknotens Stuttgart

Ausbau- und Neubaustrecke Stuttgart – Augsburg
Bereich Stuttgart–Wendlingen mit Flughafenanbindung

Planfeststellungsabschnitt 1.3 Filderbereich mit Flughafenanbindung, Teilabschnitt 1.3a
Bauabschnitt km 10+030 – km 15+311

Geographische Codierung	Blattschnittcodierung	Organisatorische Codierung
PFA 1.3, Bauabschnitt 0 1, Blattschnitt 0 0	Streckennummer 4 8 1 3, Bezirk H X – 1 5	Phase P, Planzeichen I v q, Gewerk V, Ebene R, Planinhalt 2 1, Index ~~0~~ B

Bauherr	Projektsteuerung	Planer – bearbeitet im Auftrag der DB Projekt Stuttgart–Ulm GmbH
DB Netz AG Großprojekte Südwest Schwarzwaldstraße 82 76137 Karlsruhe	DB Projekt Stuttgart–Ulm GmbH I.GV (3) Räpplenstraße 17 70191 Stuttgart	**Ingenieurgemeinschaft Stuttgart 21 - PFA 1.3** OBERMEYER Planen + Beraten GmbH · müller + hereth · SPIEKERMANN Beratende Ingenieure Hasenbergstraße 31 70178 Stuttgart ~~gez. i.V. G. Schneider~~ gez. i.V. G. Schneider Stuttgart, ~~08.09.2017~~ 17.12.2018

Gleisplanung

Querschnitt NBS

km 11,2+00,000

	Datum	Name
gezeichnet	04/09	Sts
bearbeitet	04/09	Sne
geprüft	09/13	Gei

"Urheberschutz" – Alle Rechte bei der DB Projekt Stuttgart–Ulm GmbH

Maßstab 1:200

Änderungsvermerke

Index	Änderungen	Datum	Name
A	Fortschreibung aus 1. Planänderung	08.09.2017	IGS 21 – Do
B	Fortschreibung aus 2. Planänderung (HW2neu)	17.12.2018	IGS 21 – Do

Freigabe DB Projekt Stuttgart–Ulm GmbH
i.V. R. Bergborn
~~gez. i.V. Breidenstein~~ gez. i.V. Breidenstein
Datum: Stuttgart, ~~08.09.2017~~ 17.12.2018

Ersatz für Plan-Nr. (Phase, Index)
Ersetzt durch Plan-Nr.

Genehmigung
Datum | Unterschrift

Planfestgestellt gem. § 18 Abs. 1 AEG
i.V.m. § 76 Abs. 3 VwVfG
am 10.08.2020,
Az. 591pä/014-2019#001
Eisenbahn-Bundesamt,
Außenstelle Karlsruhe/ Stuttgart
Im Auftrag
Runge

EISENBAHN-BUNDESAMT 9 AUSSENSTELLE KARLSRUHE/STUTTGART 9

Anlage Planfeststellungsunterlagen
Anlage 6.1
Blatt 3 B von 11

\\netapp01a\projects02\17182\G\Planfeststellung\Planänderungsverfahren\PÄV2-HW2neu\A-06-Querschnitte\A-6-1-Bl-03 PFA 1-3a PÄV-2 Querschnitt-km-11-200.dwg

erzeugt mit ProVI