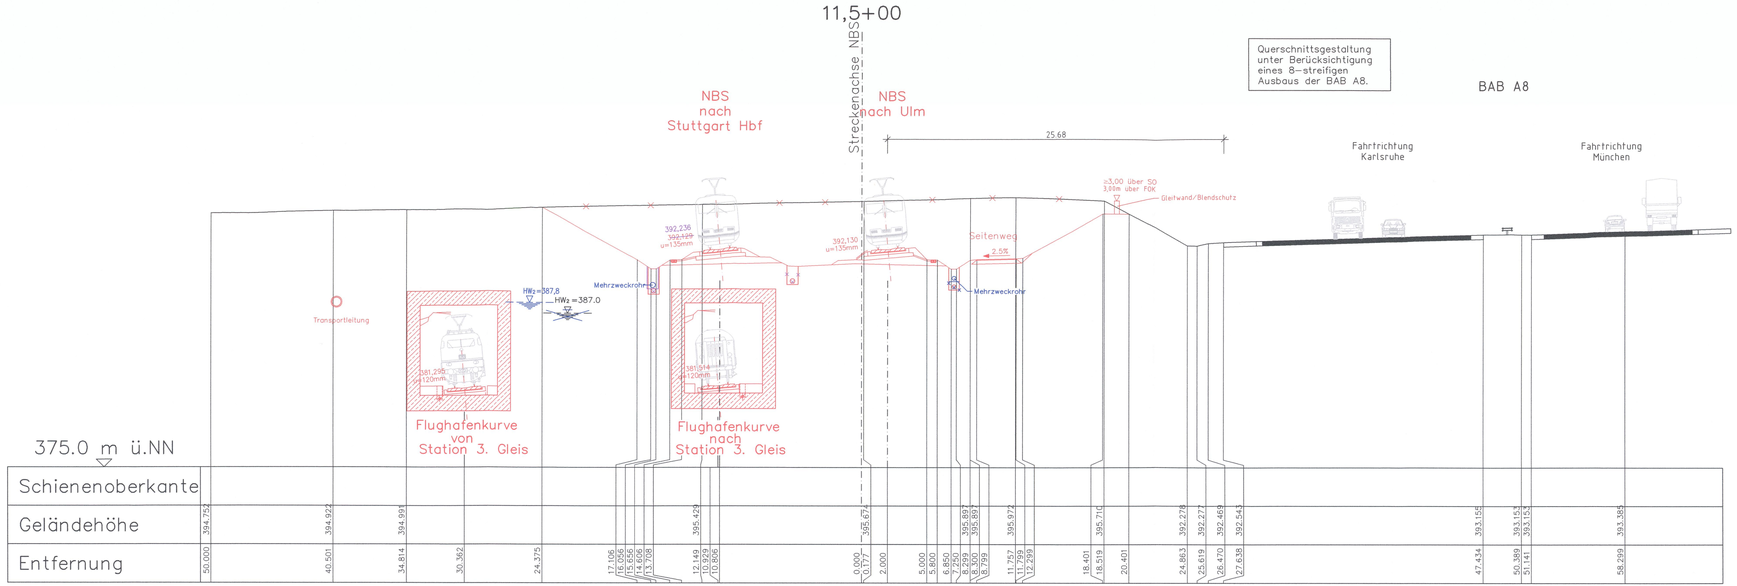

Legende (2. Planänderung)

- Bestand
- technische Planung (PFA 1.3a)
- geänderte Planung (1. Planänderung)
- nicht mehr Gegenstand der Planung (1. Planänderung)
- geänderte Planung (2. Planänderung)
- nicht mehr Gegenstand der Planung

Stuttgart 21

Planänderungsverfahren
2. Planänderung
gem. § 76 des VwVfG

DB NETZE

Umgestaltung des Bahnknotens Stuttgart

Ausbau- und Neubaustrecke Stuttgart – Augsburg
Bereich Stuttgart-Wendlingen mit Flughafenanbindung

Planfeststellungsabschnitt 1.3 Filderbereich mit Flughafenanbindung, Teilabschnitt 1.3a

Bauabschnitt km 10+030 – km 15+311

Geographische Codierung				Blattschnittcodierung								Organisatorische Codierung							
1.3	0	1	0	0	4	8	1	3	H	X	–	1	5	P	I	v	q	V	R	3	1	0	B
PFA	Bauabschnitt	Blattschnitt			Streckennummer				Bezirk					Phase	Planzeichen			Gewerk	Ebene	Planinhalt		Index	

Bauherr
DB Netz AG
Großprojekte Südwest
Schwarzwaldstraße 82
76137 Karlsruhe

Projektsteuerung
DB Projekt Stuttgart-Ulm GmbH
LGV (3)
Räpplenstraße 17
70191 Stuttgart

Planer – bearbeitet im Auftrag der DB Projekt Stuttgart-Ulm GmbH
Ingenieurgemeinschaft Stuttgart 21 - PFA 1.3
OBERMEYER PLANEN + BERATEN GMBH
müller + hereth BERATENDE INGENIEURE
SPIEKERMANN BERATENDE INGENIEURE

Hosenbergstraße 31
70178 Stuttgart

~~gez. i.V. C. Schneider~~
~~Stuttgart, 31.01.2018~~

gez. i.V. C. Schneider
17.12.2018

Gleisplanung

Querschnitt NBS

km 11,5+00,000

	Datum	Name
gezeichnet	04/09	Sts
bearbeitet	04/09	Sne
geprüft	09/13	Gei

Maßstab 1:200

"Urheberschutz" – Alle Rechte bei der DB Projekt Stuttgart-Ulm GmbH

Änderungsvermerke

Index	Änderungen	Datum	Name
A	Fortschreibung aus 1. Planänderung	31.01.2018	BS 21 – Do
B	Fortschreibung aus 2. Planänderung (HW/neu)	17.12.2018	BS 21 – Do

Freigabe DB Projekt Stuttgart-Ulm GmbH
R. Berghorn
~~gez. i.V. Breidenstein~~ gez. i.V. Breidenstein
Datum: ~~Stuttgart, 31.01.2018~~ 17.12.2018

Ersatz für Plan-Nr. Phase Index
Ersetzt durch Plan-Nr.

Genehmigu

Datum	Unterschrift

Planfestgestellt gem. § 18 Abs. 1 AEG i.V.m. § 76 Abs. 3 VwVfG am 10.08.2020, Az. 591pä/0014-2019#001 Eisenbahn-Bundesamt Außenstelle Karlsruhe/Stuttgart Im Auftrag Runge

Anlage Planfeststellungsunterlagen
Anlage 6.1
Blatt 4 B von 11

erzeugt mit PROVI