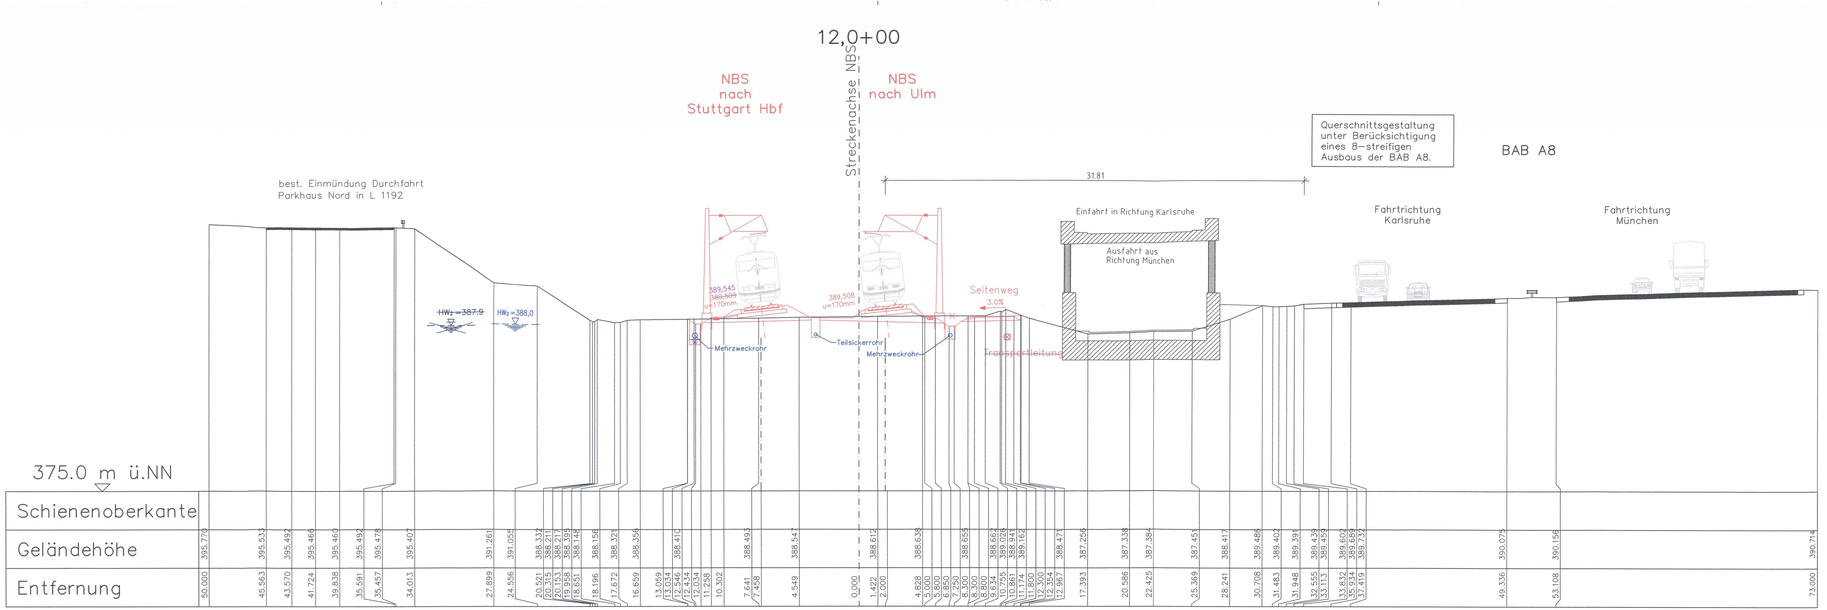

Legende (2. Planänderung)

- Bestand
- technische Planung (PFA 1.3a)
- geänderte Planung (1. Planänderung)
- nicht mehr Gegenstand der Planung (1. Planänderung)
- geänderte Planung (2. Planänderung)
- nicht mehr Gegenstand der Planung

Stuttgart 21

Planänderungsverfahren
2. Planänderung
gem. § 76 des VwVfG

DB NETZE

Umgestaltung des Bahnknotens Stuttgart

Ausbau- und Neubaustrecke Stuttgart – Augsburg
Bereich Stuttgart-Wendlingen mit Flughafenanbindung

Planfeststellungsabschnitt 1.3 Filderbereich mit Flughafenanbindung, Teilabschnitt 1.3a

Bauabschnitt km 10+030 – km 15+311

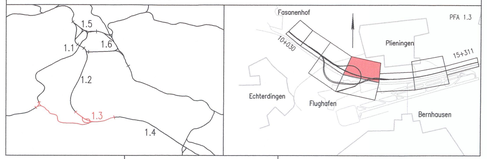

Geographische Codierung			Blattschnittcodierung			Organisatorische Codierung						
1.3	0 1	0 0	4 8 1 3	I A – 1 5		P	I v q		V R 5 1		0	B
PFA	Bauabschnitt	Blattschnitt	Streckennummer		Bezirk	Phase	Planzeichen		Gewerk	Ebene	Planinhalt	Index

Bauherr
DB Netz AG
Großprojekte Südwest
Schwarzwaldstraße 82
76137 Karlsruhe

Projektsteuerung
DB Projekt Stuttgart-Ulm GmbH
I.GV (3)
Rittnerstraße 17
70191 Stuttgart

Planer – bearbeitet im Auftrag der DB Projekt Stuttgart-Ulm GmbH
Ingenieurgemeinschaft Stuttgart 21 - PFA 1.3
OBERMEYER PLANEN + BERATEN GmbH; müller + hereth; SPIEKERMANN BERATENDE INGENIEURE
Hiesbergstraße 31, 70178 Stuttgart
~~gez. i.V. C. Schneider~~ Stuttgart, ~~31.01.2018~~ gez. i.V. C. Schneider 17.12.2018

Gleisplanung

Querschnitt NBS

km 12,0+00.000

	Datum	Name
gezeichnet	04/09	Sts
bearbeitet	04/09	Sne
geprüft	09/13	Gei

Maßstab 1:200

"Urheberschutz" – Alle Rechte bei der DB Projekt Stuttgart-Ulm GmbH

Änderungsvermerke

Index	Änderungen	Datum	Name
A	Fortschreibung aus 1. Planänderung	31.01.2018	IGS 21 – Do
B	Fortschreibung aus 2. Planänderung (HWZneu)	17.12.2018	IGS 21 – Do

Freigabe DB Projekt Stuttgart-Ulm GmbH
i.V. R. Bergdorf
~~gez. i.V. Breidenstein~~ gez. i.V. Breidenstein
Datum: Stuttgart, ~~31.01.2018~~ 17.12.2018

Genehmigung

Datum	Unterschrift

Planfestgestellt gem. § 18 Abs. 1 AEG
i.V.m. § 76 Abs. 3 VwVfG
am 10.08.2020,
Az. 591pb/014-2019#001
Eisenbahn-Bundesamt
Außenstelle Karlsruhe/Stuttgart
Im Auftrag
Runge

Ersatz für Plan-Nr. | Phase | Index
Ersetzt durch Plan-Nr.

Anlage Planfeststellungsunterlagen

Anlage 6.1

Blatt 6 B von 11

Untergruppe01\projekte\0017187\01\Planfeststellung\Planänderungsverfahren\PA01\HWZneu\1A-01-Querschnitt\1A-01-1-B-06_PFA 1.3a_PA01_Querschnitt km 12+000.dwg

erzeugt mit PlanTP