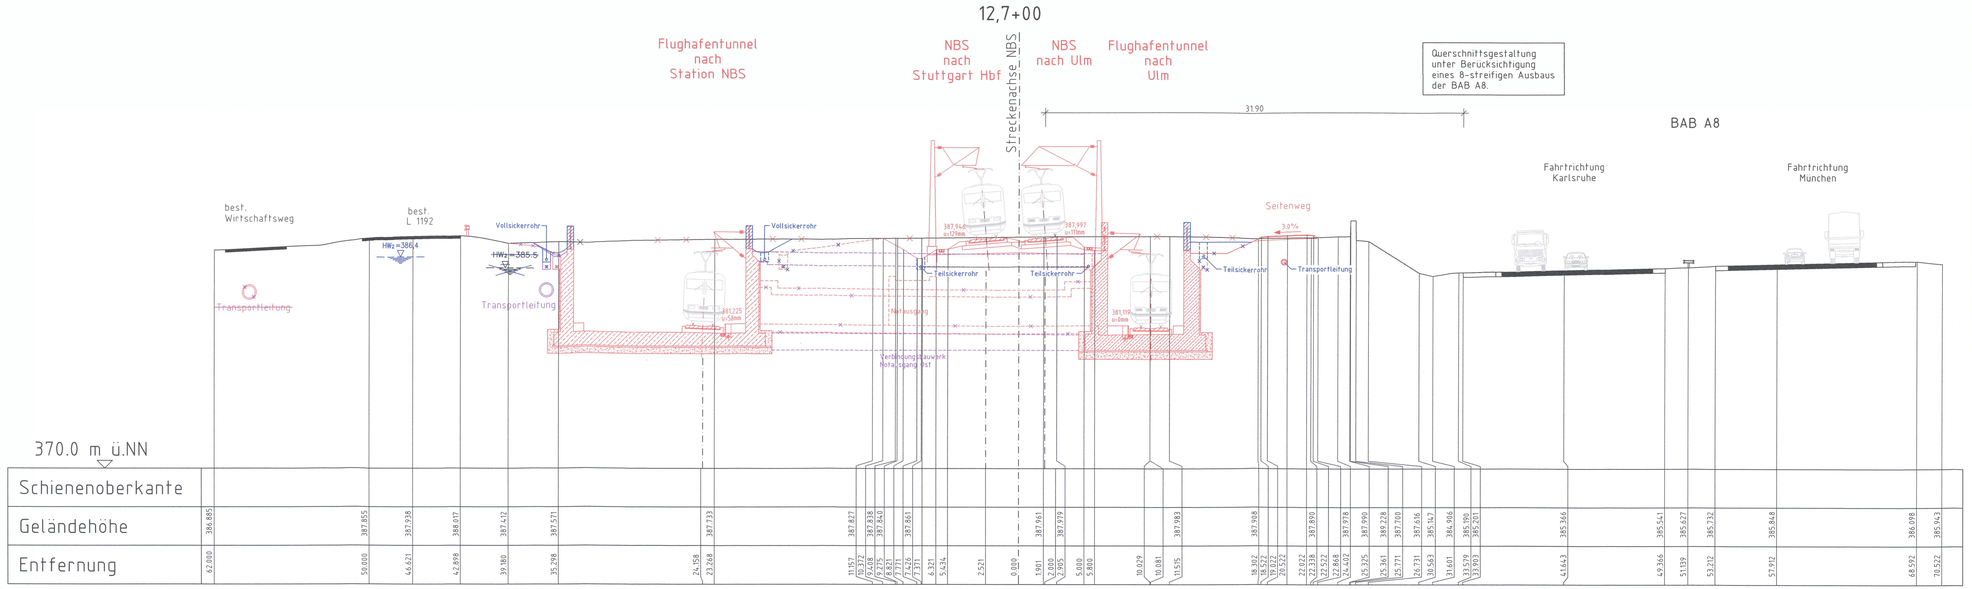

erzeugt mit ProVI

Stuttgart 21

Planänderungsverfahren
2. Planänderung
gem. § 76 des VwVfG

DB NETZE

Umgestaltung des Bahnknotens Stuttgart

Ausbau- und Neubaustrecke Stuttgart – Augsburg
Bereich Stuttgart-Wendlingen mit Flughafenanbindung

Planfeststellungsabschnitt 1.3 Filderbereich mit Flughafenanbindung, Teilabschnitt 1.3a

Bauabschnitt km 10+030 – km 15+311

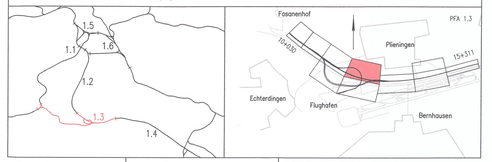

Geographische Codierung				Blattschnittcodierung							Organisatorische Codierung							
1.3	0	1	0	0	4	8	1	3	I	A	–	1	5	P	I	v	q	V	R	7	1	0	C
PFA	Bauabschnitt		Blattschnitt		Streckennummer				Bezirk					Phase	Planzeichen			Gewerk	Ebene	Planinhalt		Index	

Bauherr	Projektsteuerung	Planer – bearbeitet im Auftrag der DB Projekt Stuttgart-Ulm GmbH
DB Netz AG Großprojekte Südwest Schwarzwaldstraße 82 76137 Karlsruhe	DB Projekt Stuttgart-Ulm GmbH i.GV (3) Räpplenstraße 17 70191 Stuttgart	**Ingenieurgemeinschaft Stuttgart 21 - PFA 1.3** OBERMEYER PLAN + BAU GmbH · müller + hereth · SPIEKERMANN BERATENDE INGENIEURE Hasenbergstraße 31 70178 Stuttgart gez. i.V. G. Schneider Stuttgart, ~~27.08.2018~~ gez. i.V. G. Schneider 17.12.2018

Gleisplanung

Querschnitt NBS

km 12,7+00,000

	Datum	Name
gezeichnet	04/09	Sts
bearbeitet	04/09	Sne
geprüft	09/13	Gei

"Urheberschutz" – Alle Rechte bei der DB Projekt Stuttgart-Ulm GmbH

Maßstab 1:200

Änderungsvermerke

Index	Änderungen	Datum	Name
A	Abschluss PFA 1.3a	28.06.2018	ÜS 21 – Do
B	Fortschreibung aus 1. Planänderung	27.08.2018	ÜS 21 – Do
C	Fortschreibung aus 2. Planänderung (1Wk2neu)	17.12.2018	ÜS 21 – Do

Freigabe DB Projekt Stuttgart-Ulm GmbH
R. Berchten
~~gez. i.V. Breidenstein~~ gez. i.V. Breidenstein
Datum: Stuttgart, ~~27.08.2018~~ 17.12.2018

Ersatz für Plan-Nr. | Phase | Index
Ersetzt durch Plan-Nr. | Phase | Index

Genehmigt
Datum | Unterschrift

Planfestgestellt gem. § 18 Abs. 1 AEG i.V.m. § 76 Abs. 3 VwVfG am 10.08.2020, Az. 591pl/0014-20198001 Eisenbahn-Bundesamt, Außenstelle Karlsruhe/ Stuttgart
Im Auftrag
Runge

Anlage Planfeststellungsunterlagen
Anlage 6.1
Blatt 8 C von 11

M:\1718Z\GI\Planfeststellung\Planänderungsverfahren\PÄV2-HW2neu\A-06-Querschnitte\A-6-1-BI-08_PFA_1-3a_PÄV-2_Querschnitt-km-12-700.dwg