Planänderung gezeichnet von:

WBI Prof. Dr.-Ing. W. Wittke Beratende Ingenieure für Grundbau und Felsbau GmbH
Worldwide Engineering
Im Technologiepark 3 / 69469 Weinheim / www.wbionline.de

Anschlagwand zweigleisige Tunnelröhre

repräsentativ für ~~Stat. -3.3-96.808 Achse 176~~
Stat -3.9-65.519 Achse 176
~~Stat. -3.5-60.778 Achse 136~~
Stat -4.1-29.099 Achse 136

Planung alt, nach Änderungsverfahren nicht mehr aktuell

Planung gemäß Änderungsverfahren bergm. Bauweise Ehmannstraße

LEGENDE:

- Stahlbeton
- Spritzbeton
- Beton, bewehrt
- Beton, unbewehrt

Ansicht A–A

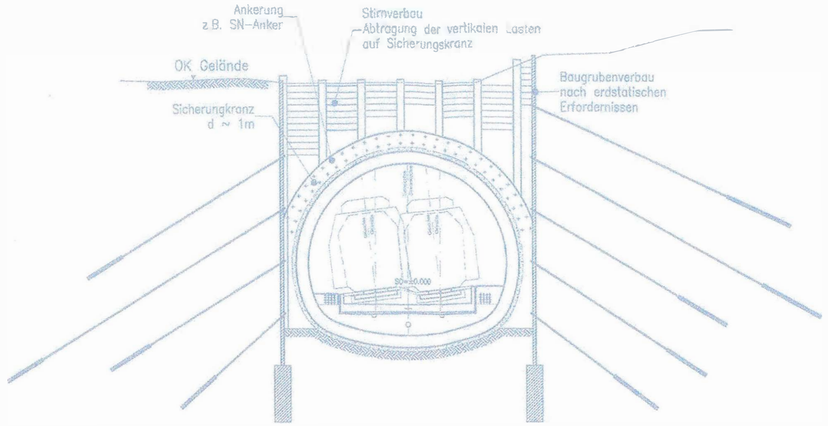

Längsschnitt

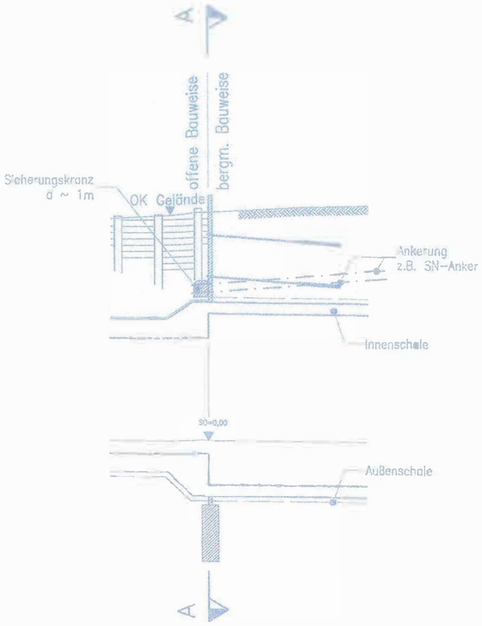

Stuttgart 21

DB

Umgestaltung des Bahnknotens Stuttgart

Ausbau- und Neubaustrecke Stuttgart – Augsburg
Bereich Stuttgart – Wendlingen mit Flughafenanbindung

Planfeststellungsabschnitt 1.5 Zuführung Feuerbach/Bad Cannstatt – Generalplanung
Bau-km -4.0-90.340 bis Bau-km -0.4 -42.000 / Stat. -4.8-64.359 bis Bau-km -0.4-42.000

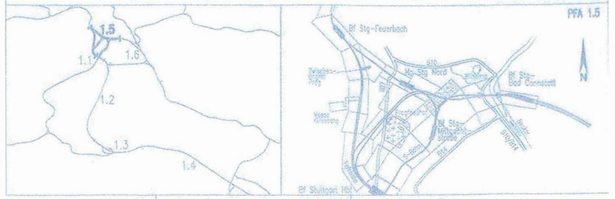

Geographische Codierung	Blattschnittcodierung	Organisatorische Codierung
1.5 9 1 0 0	X X X X X X X X X	P I b a I A 1 5 0 0
PFA Bauabschnitt Blattschnitt	Streckennummer Bezirk	Phase Planzeichen Gewerk Ebene Planinhalt Index

Auftraggeber
DB Projekt Stuttgart-Ulm GmbH
Rüppelstraße 17
70191 Stuttgart
Tel. 0711-63319-0
Fax. 0711-63319-495

Projektsteuerung
DB Projekt Stuttgart-Ulm GmbH
Rüppelstraße 17
70191 Stuttgart
Tel. 0711-63319-0
Fax. 0711-63319-495

Planer – bearbeitet im Auftrag
DB Projekt Stuttgart-Ulm GmbH
Planungsgemeinschaft S/IBV für Stuttgart 21 PFA 1.5
SPIEKERMANN GmbH
Tübinger Straße 10
70178 Stuttgart
Tel. 0711/ 22 42-0
Fax. 0711/ 22 42-249
INGENIEURBÜRO VÖSSING
Theodor-Heuss-Straße 6
70174 Stuttgart
Tel. 0711/ 22 55 89-0
Fax. 0711/ 22 55 89-70

Stuttgart, den 17.12.0

Bauwerksplan

Regelzeichnung Anschlagwand
zweigleisige Tunnelröhre (Fernbahn/S-Bahn)

	Datum	Name
Gezeichnet	12/02	Kimmeringer (M+H)
Bearbeiter	12/02	Kuhn (M+H)

Maßstab 1:200

"Urheberschutz" – Alle Rechte bei der DB Projekt Stuttgart-Ulm GmbH

Änderungsvermerke

Index	Änderungen	Datum	Name
A	Bergmännische Bauweise Ehmannstraße		Prof. W. Wittke

Freigabe DB Projekt Stuttgart-Ulm GmbH
H. Hoppe gez. Ch. Lienhart
Datum: 08. MRZ. 2016

Ersatz für Plan-Nr.
Ersetzt durch Plan-Nr.

Planungsrechtliche Zulassungsentscheidung erteilt am 10. Februar 2017
591pä/011-2016#006
Eisenbahn-Bundesamt, Außenstelle Karlsruhe/Stuttgart
Im Auftrag
Dupell

Unterschrift

Anlage Planfeststellungsunterlagen
Anlage 7.6.3.2
Blatt 1A von 1