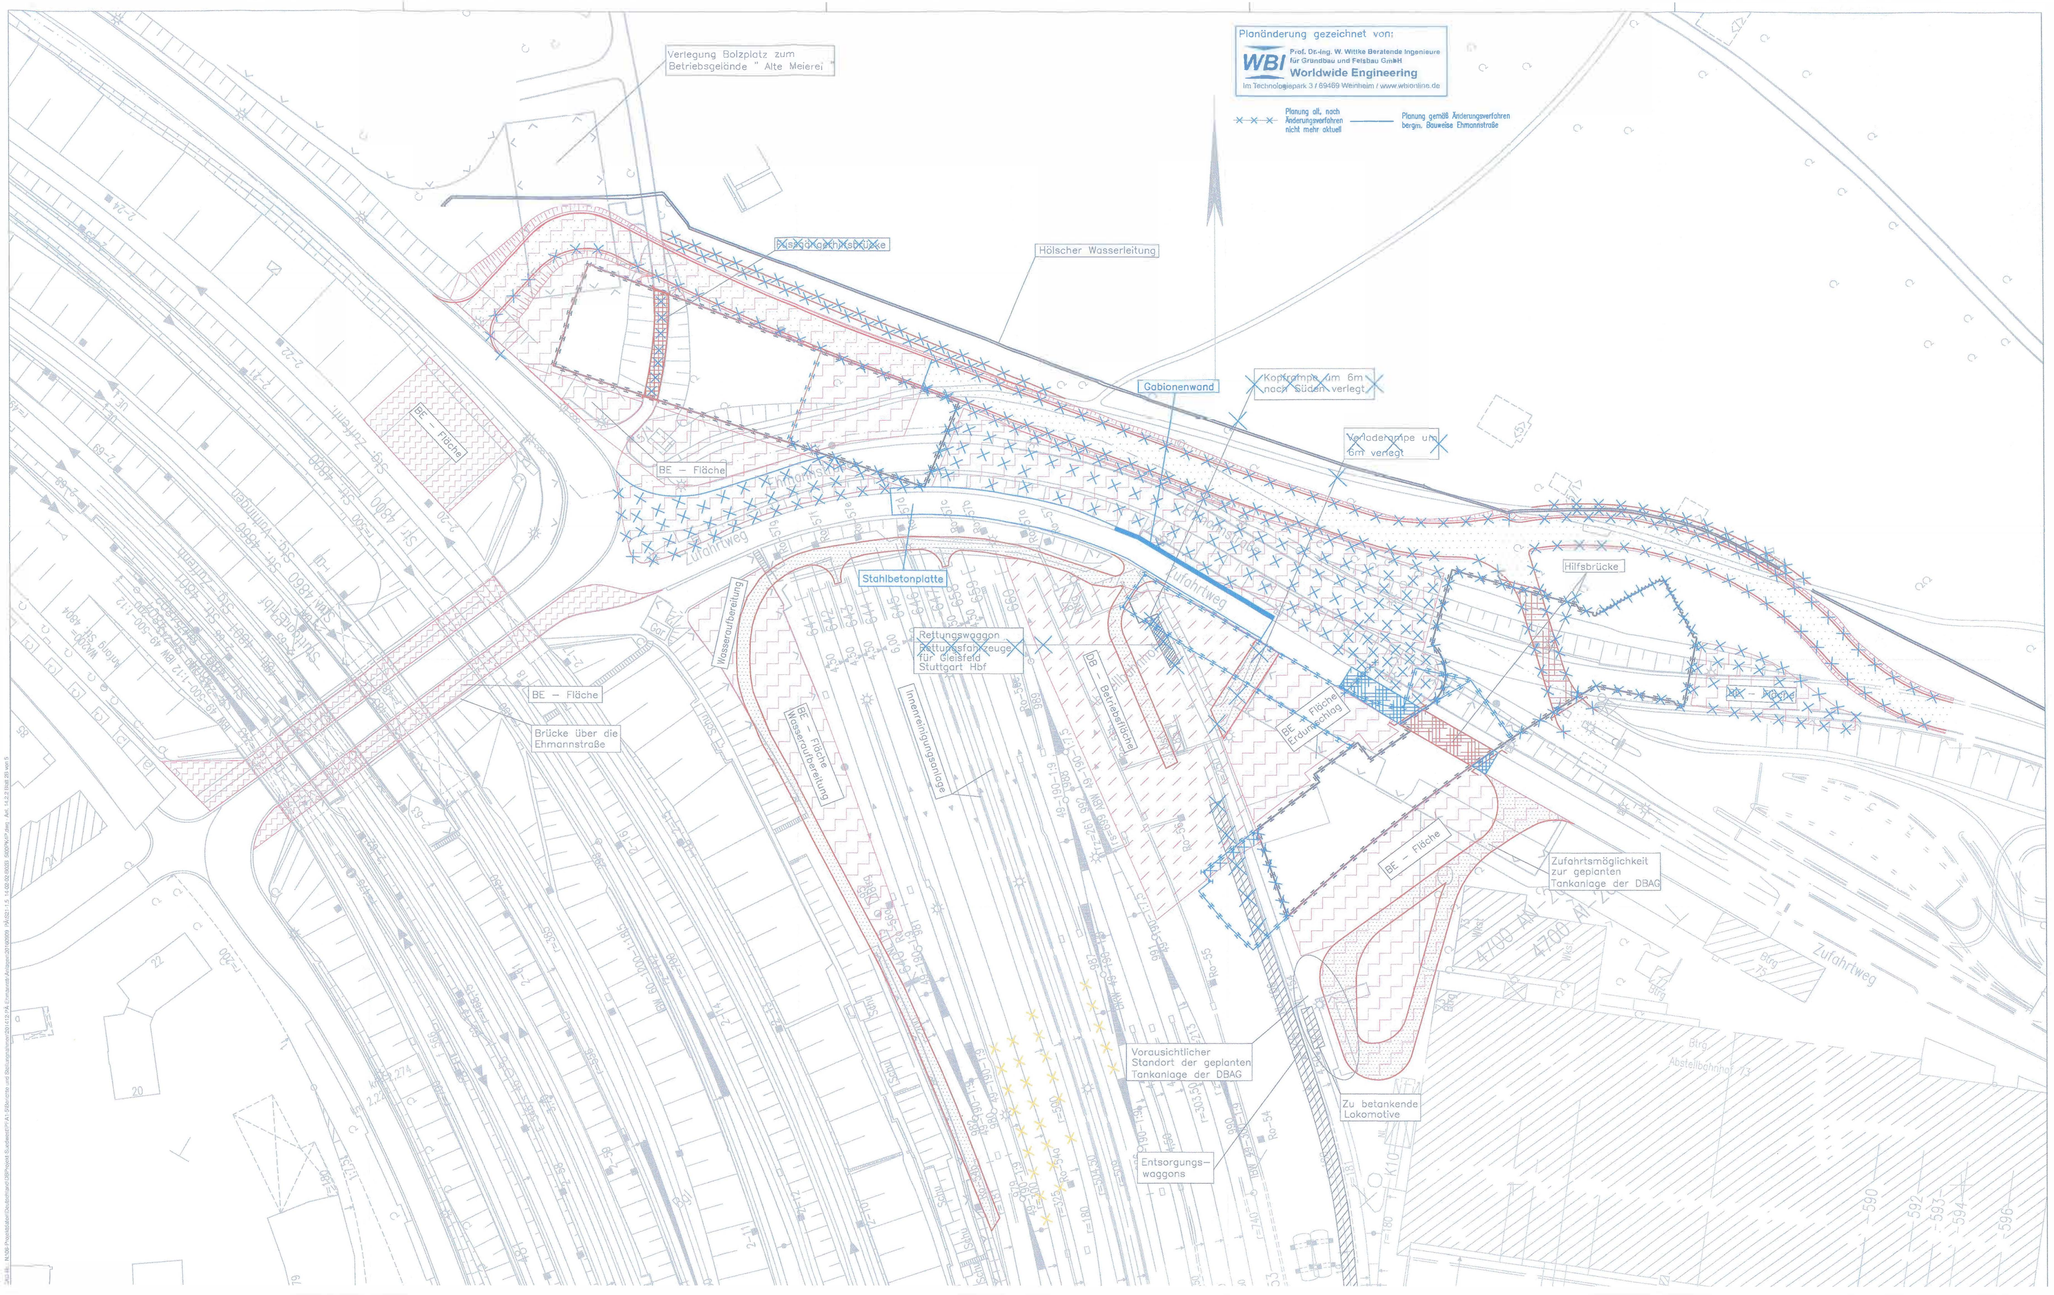

~~Bauphase 3~~

- ~~Herstellung Baustraße im Abstellbahnhof~~
- ~~Herstellung Zielbaugruben für eingleisigen bergm. Tunnelvortrieb der S-Bahn~~

Bauphase 3

- Herstellung Baustraße im Abstellbahnhof
- Herstellung Betonplatte Zufahrtsweg und temporäre Stützwand
- Vortrieb Fernbahntunnel außerhalb des Bereichs Kreuzungsbauwerk und Rettungszufahrt

Legende

- bestehende Straßen und Wege
- Straßen und Wege während der Bauzeit
- DB – Betriebsfläche während der Bauzeit
- BE – Flächen
- Bauaktivitäten
- Fußgängerstege
- Hilfsbrücken
- Abbruch
- Böschung

Höhenangaben im NEUEN SYSTEM:
Höhendifferenz zw. altem (württ.) System und Neuen System

Stuttgart 21

NUR ZUR INFORMATION

DB

Umgestaltung des Bahnknotens Stuttgart

Ausbau- und Neubaustrecke Stuttgart – Augsburg
Bereich Stuttgart – Wendlingen mit Flughafenanbindung

Planfeststellungsabschnitt 1.5 Zuführung Feuerbach/Bad Cannstatt – Generalplanung

Bau-km -4.0-90.340 bis Bau-km -0.4 -42.000 / Stat. -4.8-84.359 bis Bau-km -0.4-42.000

PFA 1.5

Geographische Codierung: 5 0 0 0 0 0 (PFA | Projektanteil | Reallabschn.)

Blattschnittcodierung: X X X X X X X X X X (Streckennummer | Kapitel | Planart | Fortlaufendes | Gewerk | Ebene | Planinhalt | Index)

Organisatorische Codierung: P 1 e i 1 K 4 P 0 0

Auftraggeber	Projektsteuerung	Planer bearbeitet im Auftrag
DB Projekt Stuttgart-Ulm GmbH Hölderlinstraße 17 70186 Stuttgart Tel. 0711-93219-0 Fax. 0711-93219-485	DB Projekt Stuttgart-Ulm GmbH Hölderlinstraße 17 70186 Stuttgart Tel. 0711-93219-0 Fax. 0711-93219-485	DB Projekt Stuttgart-Ulm GmbH Planungsgemeinschaft SV/BW für Stuttgart 21 - PFA 1.5: SVG/SVG/SVG/SVG/SVG/SVG Tübinger Straße 13 70178 Stuttgart Tel. 0711/ 22 45-0 Fax. 0711/ 22 45-249 Theodor-Heuss-Straße 6 70174 Stuttgart Tel. 0711/ 22 55 89-0 Fax. 0711/ 22 55 89-70

Stuttgart, den 17.12.02

Bauzustände Abstellbahnhof

Bauphase III

	Datum	Name
Gezeichnet	12/02	Dattoli (SI)
Bearbeitet	12/02	Spahlinger (SI)

Maßstab 1:500

"Urheberschutz" – Alle Rechte bei der DB Projekt Stuttgart-Ulm GmbH

Änderungsvermerke

Index	Änderungen	Datum	Name
A	Umbenennung Abstellgleise in bergmännischen Tunnelvortrieb Entfall Baugrube		gkm, Utz
B	Bergmännische Bauweise Ehmannstraße	07.06.16	Prinz, W. Wittke

Planungsrechtliche Zulassungsentscheidung erteilt am 10. Februar 2017 59103/011-20184006 Eisenbahn-Bundesamt, Außenstelle Karlsruhe/Stuttgart

Freigabe DB Projekt Stuttgart-Ulm GmbH
i.A. Ch. Lienhart
Datum: 16. Sep. 2016

Ersetzt für Plan-Nr. ____ Index ____
Ersetzt durch Plan-Nr. ____

Anlage Planfeststellungsunterlagen

Anlage 14.2.2

Blatt 2B von 5