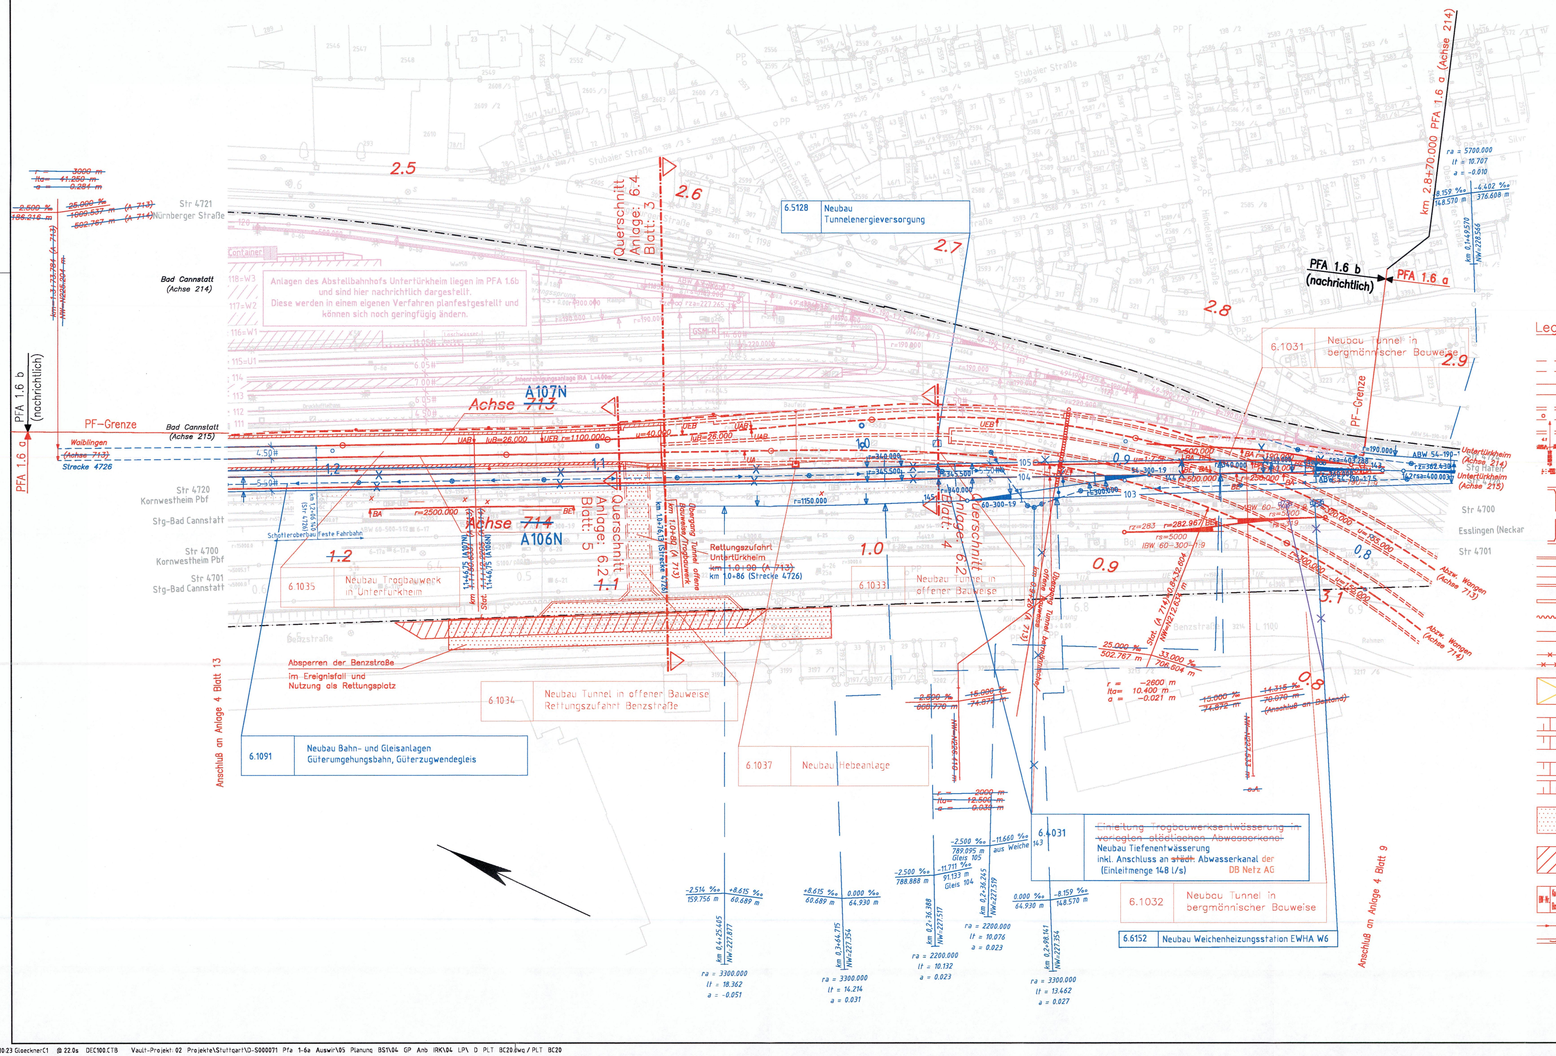

Legende Planänderung Anbindung Interregio-Kurve

- Bestand
- PFA 1.6b (nachrichtlich)
- Änderung im Bereich PFA 1.6a
- Planfestgestellt im PFA 1.6a
- PÄV "Löschwasser"
- 1. Änderung im Verfahren
- Änderung im Verfahren
- NBS-Tunnel
- Planfeststellungsgrenze
- DB-Grenze
- 6.xxxx Neubau — Maßnahme innerhalb PFA 1.6a Nummer im Bauwerksverzeichnis PFA 1.6a
- ~~6.xxxx Neubau~~ — Maßnahme entfällt im PFA 1.6a Nummer im Bauwerksverzeichnis PFA 1.6a
- 6.xxxx Neubau — neue Maßnahme innerhalb PFA 1.6a Nummer im Bauwerksverzeichnis PFA 1.6a

Legende

- NBS nachrichtlich
- NBS offene Linienführung (zweigleisig)
- NBS Tunnel (eingleisig) mit km-Angabe und Neigungszeiger
- Verbindungsbauwerk im Tunnelbereich
- NBS Trog
- Stützwand
- Lärmschutzwand
- Straßen und Wege neu
- Abbruch
- Abbruch Gebäude
- Böschung Damm
- Böschung Einschnitt
- Rettungsplatz/Rettungszufahrt
- Baustelleneinrichtungsflächen
- BW-Nr. Kurzbeschreibung des Bauwerks — Bauwerksverzeichnisnummer mit Kurzbeschreibung des Bauwerkes
- Entwässerungsleitung
- Entwässerungsgraben/-mulde

Durch die Maßnahmen im Abstellbahnhof überbaute Gleisanlagen werden zurückgebaut.

Stuttgart 21

DB

Umgestaltung des Bahnknotens Stuttgart

Ausbau- und Neubaustrecke Stuttgart – Augsburg
Bereich Stuttgart – Wendlingen mit Flughafenanbindung

Planfeststellungsabschnitt 1.6 a Zuführung Ober-/Untertürkheim

Bau-Km 1.1+55 (km 0.8+55) bis km 7.2+20 : Stuttgart Hbf - Obertürkheim (-Esslingen)
Bau-Km 0.0+00 bis 2.6+45 : Abzweig Wangen - Untertürkheim (-Waiblingen/Remsbahn)

Lageskizze

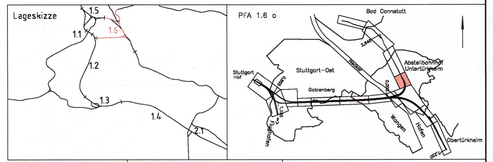

Geographische Codierung			Blattschnittcodierung			Organisatorische Codierung				
1 6	1 6	a	0 0	4 7 0 0	B C - 2 0	P	1 S 1 _	V K C 1	a	E
PFA	Bauabschnitt	Blattschnitt		Streckennummer	Bezirk	Phase	Planzeichen	Gewerk Ebene Planinhalt		Index

Bauherr
DB NETZE
DB Netz AG
Bauherrenvertretung Großprojekte SüD
LNPG 1 (S)
Theodor-Heuss-Allee 7
60486 Frankfurt (M)

Projektgesellschaft
DB Projekt Stuttgart-Ulm GmbH
LD(S)
Büsgenstraße 17
70191 Stuttgart

Auftragnehmer
DB Engineering & Consulting GmbH
Münchstr. 29
70191 Stuttgart
Tel. 0711 / 229 18 – 0
Fax 0711 / 229 18 – 99
Stuttgart, 19.07.2019,
Datum, Unterschrift

Planverfasser
DB Engineering & Consulting GmbH
Münchstr. 29
70191 Stuttgart
Tel. 0711 / 229 18 – 0
Fax 0711 / 229 18 – 99
Stuttgart, 19.07.2019,
Datum, Unterschrift

Lageplan

~~von km 0.7+98 bis km 1.2+45 (Achse 713)~~
bis km 1.1+110 (Strecke 4726)
mit Abstellbahnhof Untertürkheim

	Datum	Name
Gezeichnet	05/02	Rt
Bearbeiter	05/02	Da

Maßstab 1:1000

"Urheberschutz" – Alle Rechte bei der DB Projekt Stuttgart – Ulm GmbH

Änderungsvermerke

Index	Änderungen	Datum	Name
A	neue Bauwerksgenehmigte Rettungszufahrt BW 1834 eingefügt	11.07.2013	gez. Ruck
B	Verschub Anschlagwand Untertürkheim	15.06.2016	Prof. W. Wittke
C	PÄV "Anbindung Interregio-Kurve"	15.06.2018	BAR
D	Anbindung IRK 1. Änderung im Verfahren	04.04.2019	ABL
E	Änderung im Verfahren: Übersahne PÄV Trogwandverlängerung	19.07.2019	BAR

Genehmigung

Datum	Unterschrift

Planfestgestellt gem. § 18 Abs. 1 AEG i.V.m. § 76 Abs. 3 VwVfG am 18.12.2019, Az. 591pb/013-2018#008 Eisenbahn-Bundesamt, Außenstelle Karlsruhe/ Stuttgart

Im Auftrag Vogt
Vogt

EISENBAHN-BUNDESAMT AUSSENSTELLE KARLSRUHE/STUTTGART

Freigabe DB Projekt Stuttgart – Ulm GmbH
i.V. [signature]
Stuttgart, 19.07.2019

Ersatz für Plan-Nr. | Phase | Index
Ersetzt durch Plan-Nr.

Anlage Planfeststellungsunterlagen
Anlage 4
Blatt 12E von 15

19.07.2019 10:23 Gloeckner:C1 @ 22.0a DEC100.CTB Vault-Projekt:02 Projekte\Stuttgart\D-5000071 Pfa 1-6a Auswr\05 Planung BS1\04 GP Anb IRK\04 LP\ D PLT BC20.dwg/PLT BC20