Stuttgart 21

DB

Umgestaltung des Bahnknotens Stuttgart

Ausbau- und Neubaustrecke Stuttgart – Augsburg
Bereich Stuttgart – Wendlingen mit Flughafenanbindung

Planfeststellungsabschnitt 1.6 a Zuführung Ober-/Untertürkheim

Bau-Km 1.1+55 (km 0.8+55) bis km 7.2+20 : Stuttgart Hbf - Obertürkheim (-Esslingen)
Bau-Km 0.0+00 bis 2.6+45 : Abzweig Wangen - Untertürkheim (-Waiblingen/Remsbahn)

Lageskizze

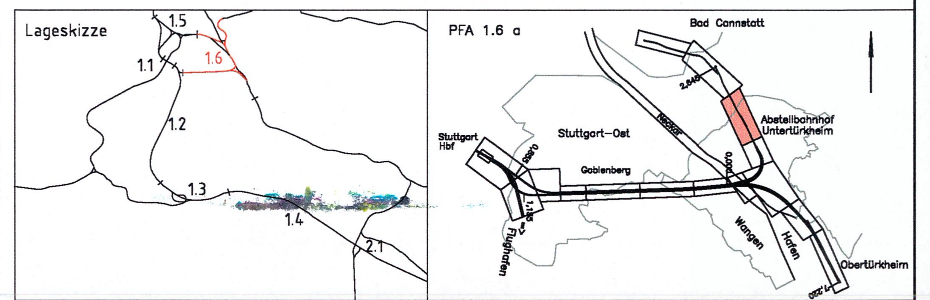

Geographische Codierung	Blattschnittcodierung	Organisatorische Codierung
1.6 / 1.6 a / 0 0 (PFA, Bauabschnitt, Blattschnitt)	4 7 0 0 / 0B A - 1 _ (Streckennummer, Bezirk)	P / I b l _ / I G 9 K / a B (Phase, Planzeichen, Gewerk, Ebene, Planinhalt, Index)

Bauherr	Projektgesellschaft	Auftragnehmer	Planverfasser
DB NETZE DB Netz AG Bauherrenvertretung Großprojekte Süd I.NPG 1 (S) Theodor-Heuss-Allee 7 60486 Frankfurt (M)	DB Projekt Stuttgart-Ulm GmbH I.GV(9) Räpplenstraße 17 70191 Stuttgart	DB Engineering & Consulting GmbH Mönchstr. 29 70191 Stuttgart Tel. 0711 / 229 18 - 0 Fax 0711 / 229 18 - 99 Stuttgart, 19.07.2019, Datum, Unterschrift	DB Engineering & Consulting GmbH Mönchstr. 29 70191 Stuttgart Tel. 0711 / 229 18 - 0 Fax 0711 / 229 18 - 99 Stuttgart, 19.07.2019, Datum, Unterschrift

Trogbauwerk u. Stützwand re. Gl. ~~713~~ 107

~~von km 1.2+25,00 bis km 1.3+90,00 (A 713)~~
Grundriss, Längs-, Querschnitt
von km 1.2+21,11 bis km 1.3+86,11 (Strecke 4726)

	Datum	Name
Gezeichnet	07/02	FLP
Bearbeiter	07/02	NIE

Maßstab 1:200

"Urheberschutz" – Alle Rechte bei der DB Projekt Stuttgart – Ulm GmbH

Änderungsvermerke

Index	Änderungen	Datum	Name
A	PÄV "Anbindung Interregio-Kurve"	15.06.2018	ABL
B	Änderung im Verfahren: Übernahme PÄV Trogwand...	19.07.2019	BAR

Freigabe DB Projekt Stuttgart – Ulm GmbH
i.V. [signature]
Stuttgart, 19.07.2019

Planfestgestellt gem. § 18 Abs. 1 AEG i.V.m. § 76 Abs. 3 VwVfG am 18.12.2019, Az. 591pä/013-2018#008 Eisenbahn-Bundesamt, Außenstelle Karlsruhe/ Stuttgart
Im Auftrag Vogt

Genehmig...
Datum	Unterschrift

Ersatz für Plan-Nr. Phase Index
Ersetzt durch Plan-Nr.

Anlage Planfeststellungsunterlagen
Anlage 7.2.2
Blatt 3B von 5