LEGENDE

| | |
|---|---|
| 6.XXXX | Lfd. Nr. im Grunderwerbsverzeichnis |
| | zu erwerbende Fläche (bereits planfestgestellt) |
| | vorübergehende Inanspruchnahme während der Bauzeit (bereits planfestgestellt) (Schraffur im rechten Winkel zur Nordrichtung) |
| | dingliche Belastung (bereits planfestgestellt) (Schraffur parallel zur Nordrichtung) |
| | vorübergehende Inanspruchnahme während der Bauzeit und dingliche Belastung (bereits planfestgestellt) |

Legende Grunderwerb Planänderung Ostkopf Bad Cannstatt

| | |
|---|---|
| | zusätzlich zu erwerbende Flächen |
| | neue vorübergehende Inanspruchnahme während der Bauzeit (Schraffur im rechten Winkel zur Nordrichtung) |
| | neue dingliche Belastung (Schraffur parallel zur Nordrichtung) |
| | vorübergehende Inanspruchnahme während der Bauzeit und dingliche Belastung |
| X | entfallende Flächen |

Bestand (einschließlich DB-Kataster)
DB-Grenze
Planfeststellungsgrenze

Gemeindegrenze
Gemarkungsgrenze
Flurgrenze
Flurstücksgrenze
} Kataster (amtlich)

Stuttgart 21

DB

# Umgestaltung des Bahnknotens Stuttgart

Ausbau- und Neubaustrecke Stuttgart – Augsburg
Bereich Stuttgart – Wendlingen mit Flughafenanbindung

## Planfeststellungsabschnitt 1.6 a Zuführung Ober-/Untertürkheim

Bau-Km 1.1+55 (km 0.8+55) bis km 7.2+20 : Stuttgart Hbf - Obertürkheim (-Esslingen)
Bau-Km 0.0+00 bis 2.6+45 : Abzweig Wangen - Untertürkheim (-Waiblingen/Remsbahn)

Lageskizze

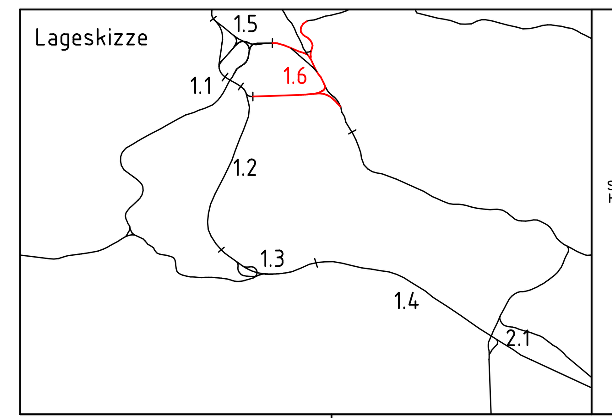


PFA 1.6 a

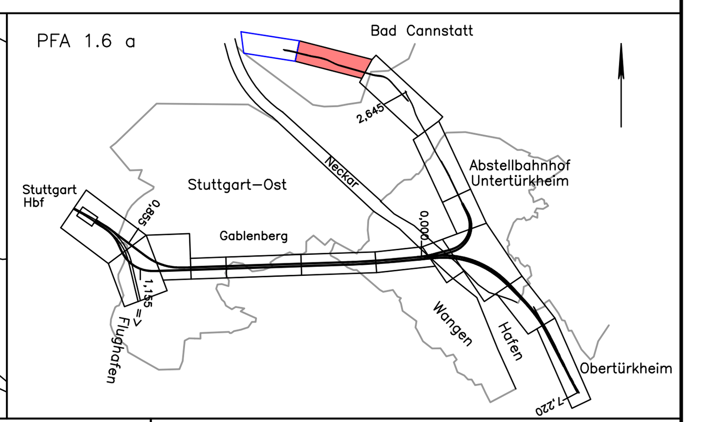


| Geographische Codierung | | | | Blattschnittcodierung | | Organisatorische Codierung | | | |
|---|---|---|---|---|---|---|---|---|---|
| 1.6 | 1.6 a | 0 0 | | 4 7 0 0 | A Q - 2 0 | P | I v e _ | V K F G | a A |
| PFA | Bauabschnitt | Blattschnitt | | Streckennummer | Bezirk | Phase | Planzeichen | Gewerk Ebene Planinhalt | Index |

| Bauherr | Projektgesellschaft | Auftragnehmer | Planverfasser |
|---|---|---|---|
| DB NETZE<br>DB Netz AG<br>Bauherrenvertretung Großprojekte Süd<br>I.NPG 1 (S)<br>Theodor-Heuss-Allee 7<br>60486 Frankfurt (M) | DB Projekt Stuttgart-Ulm GmbH<br>I.GV(9)<br>Räpplenstraße 17<br>70191 Stuttgart | DB Engineering & Consulting GmbH DB<br>Mönchstr. 29<br>70191 Stuttgart<br>Tel. 0711 / 229 18 – 0<br>Fax 0711 / 229 18 – 99<br>05.06.2020<br>~~12.12.2016~~<br>Datum, Unterschrift | DB Engineering & Consulting GmbH DB<br>Region Nord<br>Verkehrsanlagen (I.TV-N-P-HAN(V))<br>Rundestraße 11<br>30161 Hannover<br>05.06.2020<br>~~12.12.2016~~ gez. Alhan<br>Datum, Unterschrift |

# Lageplan Grunderwerb

~~Zuführung~~ Ostkopf Bad Cannstatt
~~von km 0.0+00 bis km 0.7+29 (Achse 215)~~
~~und~~ von km 0.0+00 bis km 0.4+77 (Achse 214)
von km 3.6+68 bis km 4.2+95 (Strecke 4700)

| | Datum | Name |
|---|---|---|
| Gezeichnet | 05/02 | Rt |
| Bearbeiter | 05/02 | Hs |

Maßstab 1:1000

"Urheberschutz" – Alle Rechte bei der DB Projekt Stuttgart – Ulm GmbH

Änderungsvermerke

| Index | Änderungen | Datum | Name |
|---|---|---|---|
| A | PÄV 1.6a "Ostkopf Bad Cannstatt" | 29.05.2020 | PSE |
| | | | |
| | | | |
| | | | |
| | | | |
| | | | |
| | | | |
| | | | |

Freigabe DB Projekt Stuttgart – Ulm GmbH

Stuttgart, 05.06.2020 ~~12.12.2016~~

Ersatz für Plan-Nr. Phase Index
Ersetzt durch Plan-Nr.

Genehmigungsvermerk - Eisenbahn-Bundesamt

| Datum | Genehmigungsvermerk | Name | Unterschrift |
|---|---|---|---|
| | | | |
| | | | |

Anlage Planfeststellungsunterlagen

Anlage 9.2
Blatt 15A von ~~17~~ 18